

しゅん功図面 (給排水設備工事) 甲 1830

(あて先) 旭川市水道事業管理者

04081

S=□1/100・□1/200

申込者遵守事項

土地家屋等の使用	1. 工事を施工するにあたり他人の土地、家屋あるいは給水装置、排水設備を使用することにより、生じた問題は当事者間において解決します。
維持管理について	1. 私有地内の給水装置並びに排水設備は、善良な維持管理を行います。 2. 貸与された水道メーターは、責任をもって管理します。 3. 公道部分の給水装置について、維持管理は水道局にお願いします。
撤去工事について	1. 給水装置が不要となった時は、公道部分を含めて撤去します。 なお、その費用については負担します。
上記事項の承継	1. 給水装置、排水設備を他に譲渡する時又は、これに類する行為を行う時は、上記事項について責任をもって承継します。

元止水栓	止水栓	量水器	受信器位置
+	+	+	
設備番号	廃止設備番号		
4081			

受付番号	H24-1597	工期	平成24年12月11日~平成25年2月28日
申込者	旭川市花咲町4丁目		
屋号			
工事種類	給水装置	改造	排水設備 増設 改造・その他
接続状況 (給水装置)		トラップ以降及び排尿管接続箇所 (排水設備)	
No	口径	階	給水方式
①	25	1	直圧
			LT×2台・手洗×1台・小便器×3台
			1 75 1 手洗・床排水
			2 100 1 C416RQ×1台・C37V×1台TOTO
②	25	1	直圧
			LT×3台・手洗×1台・小便器
			3 75 1 手洗・床排水
			4 100 1 C416RQ×2台・C37V×1台TOTO
			UFH508M×1台TOTO

旭川市条例等、関連法規を守り完了いたしました。

旭川市給水工事指定店

旭川市工業団地3条2丁目1番23号

株式会社 原田設備工業

代表取締役

主任技術者 西川隆幸

旭川市排水工事指定店

旭川市工業団地3条2丁目1番23号

株式会社 原田設備工業

排水技術者 西川隆幸 代表取締役

特記事項



申込者

印

検査年月日



花咲町4丁目

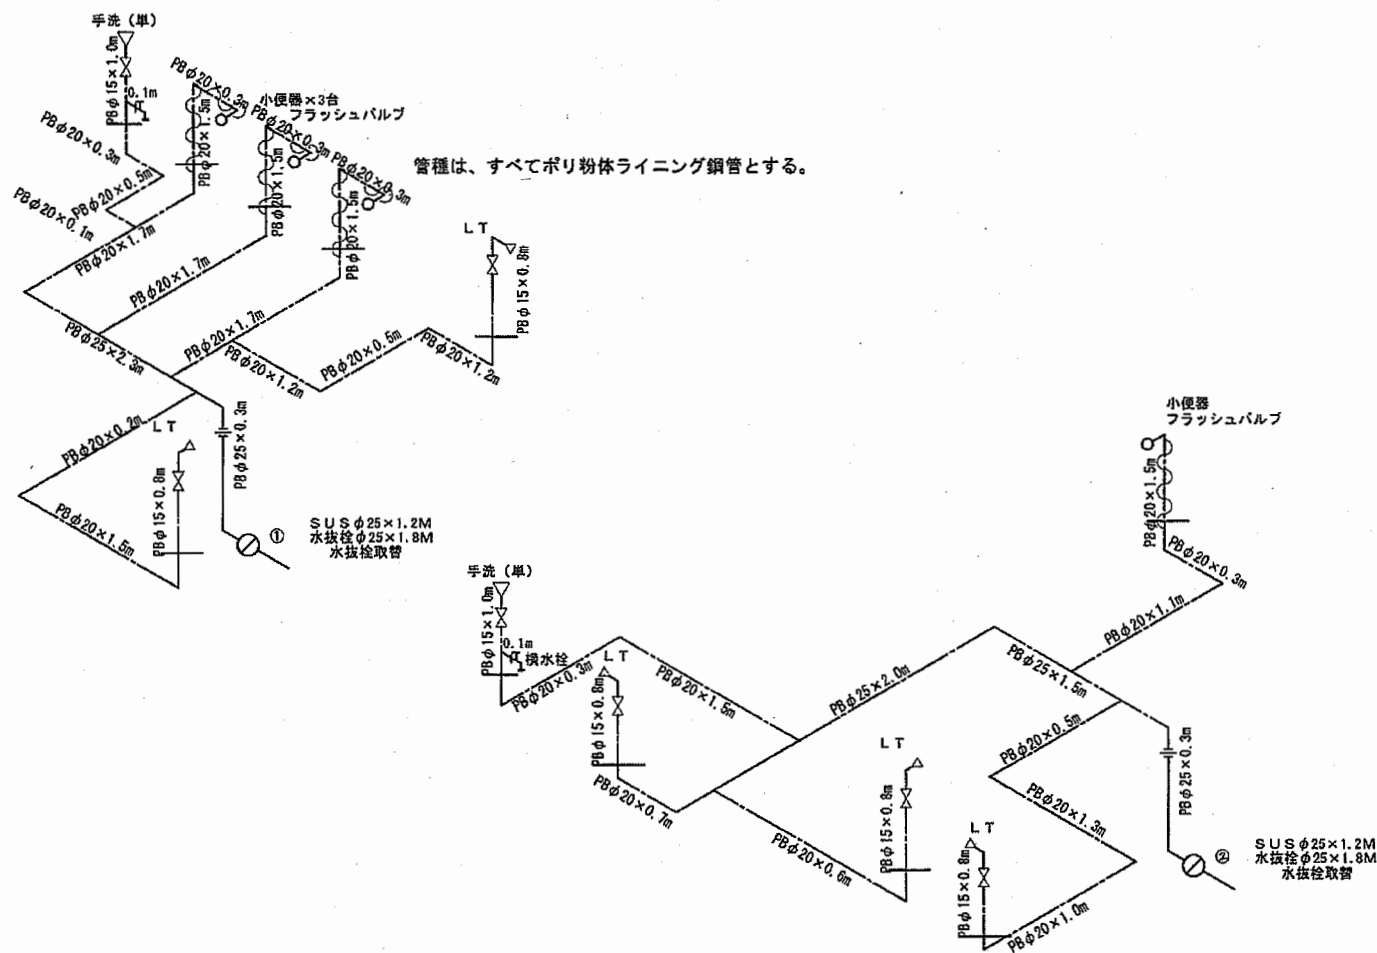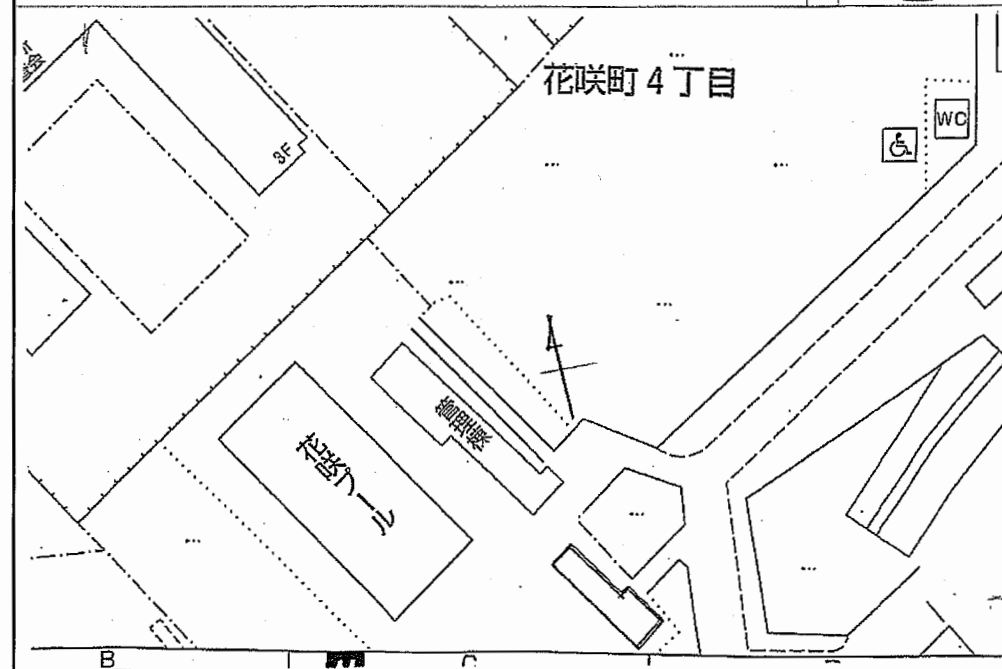

図面番号

1/2


しゅん功図面 (給排水設備工事) 乙

(あて先) 旭川市水道事業管理者

04081


S=□ 1/100 ・ ▢ 1/200

受付番号	H24-1597	工事箇所 旭川市花咲町4丁目
申込者		
屋号		

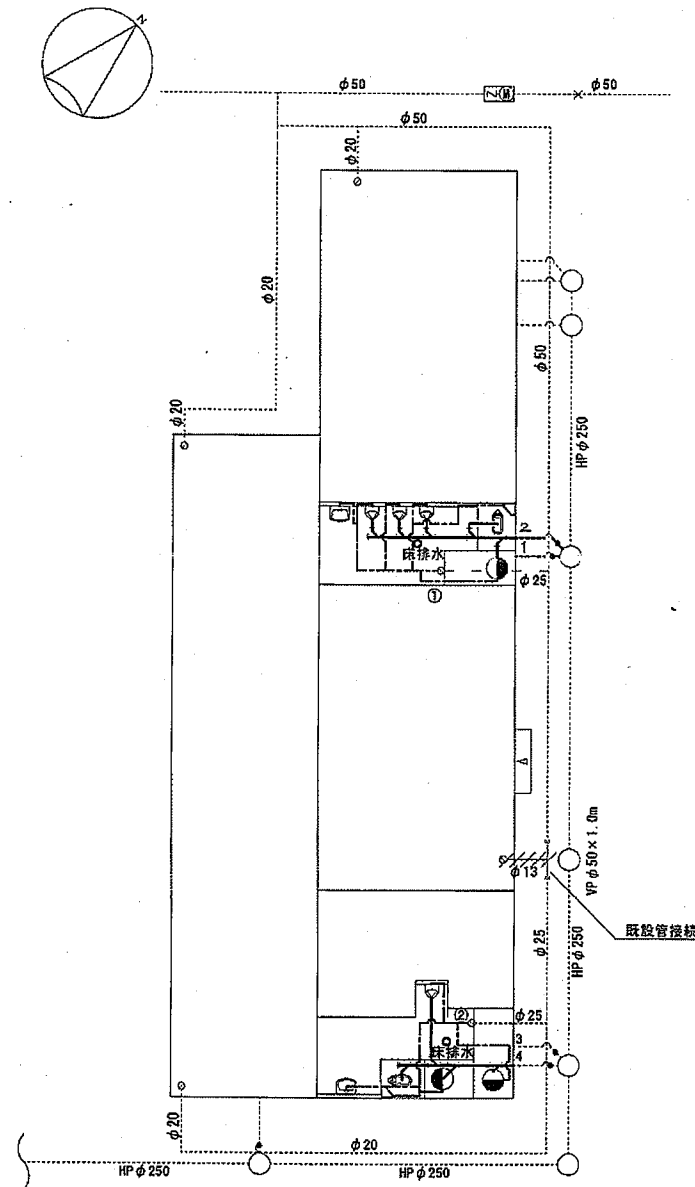

図面番号

2 / 2

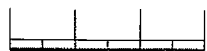

$$\frac{1}{1}$$



04085

アスファルト切斷(層)		舗装道路復旧		標	量	水	器	止	水	せ	ん	元止水せ	ん	分	水	せ	ん
アスファルト起し		合成剤復旧		示	1007			7.72						124.1			
土砂置換		砂利道復旧		記	103			1.03						2			
舗装仮復旧		特殊軽舗装復旧												3			

平面図

1/200
400



立体図

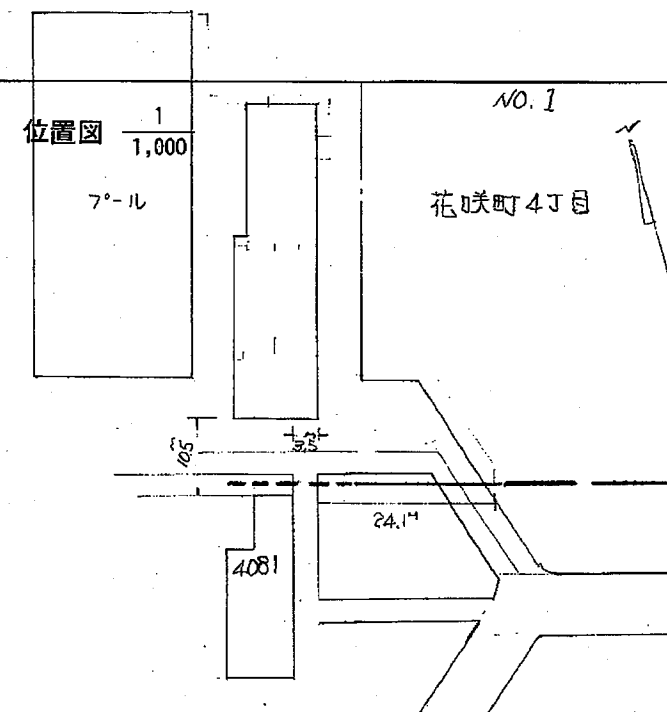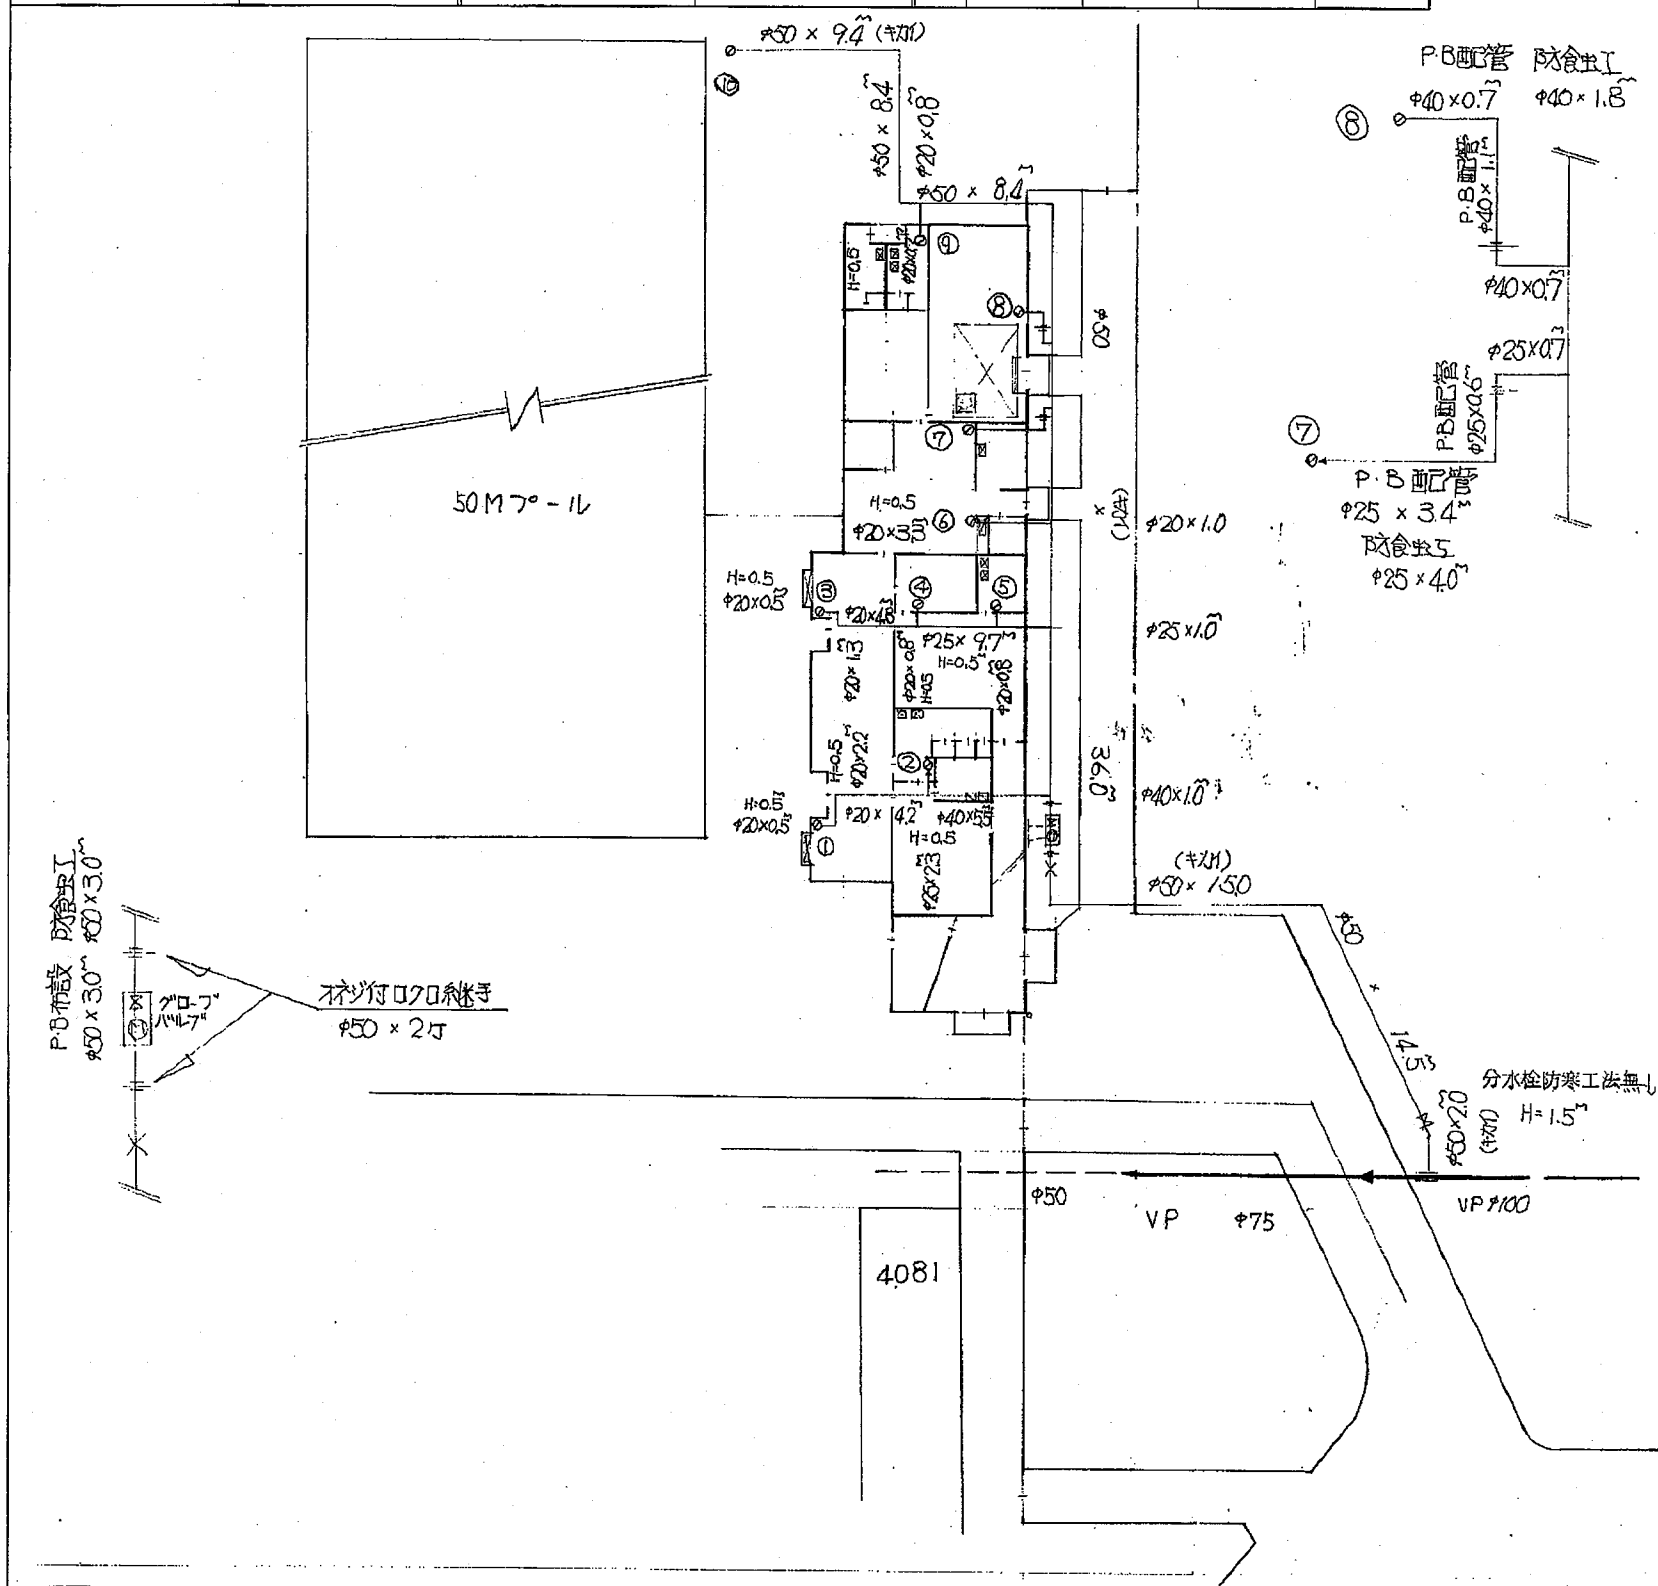



アスファルト切断 (層)		舗装道路復旧		標	量水器	止水せん	元止水せん	分水せん
アスファルト起し		合成剤復旧		示				1
土砂置換		砂利道復旧		記				2
舗装仮復旧	洗眼水せん 2丁	特殊軽舗装復旧						3

平面図
1/200


立体図

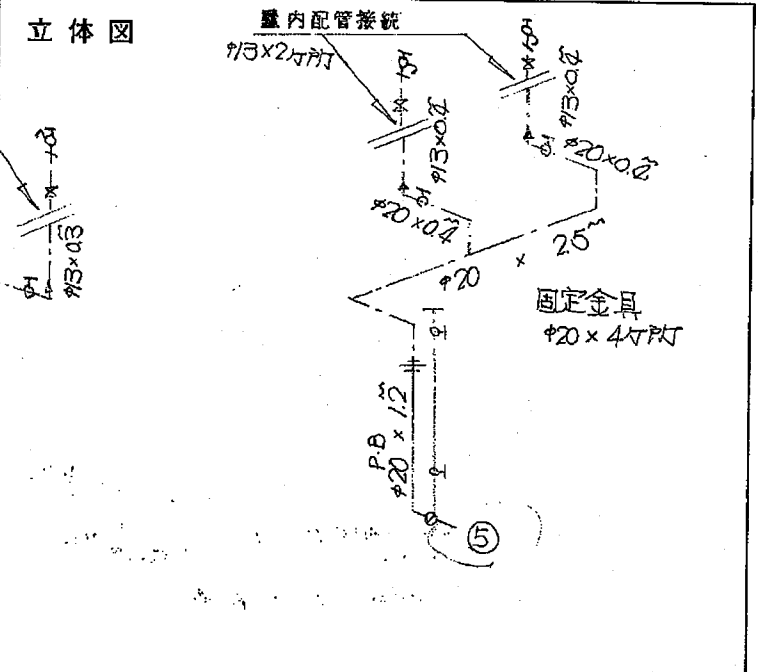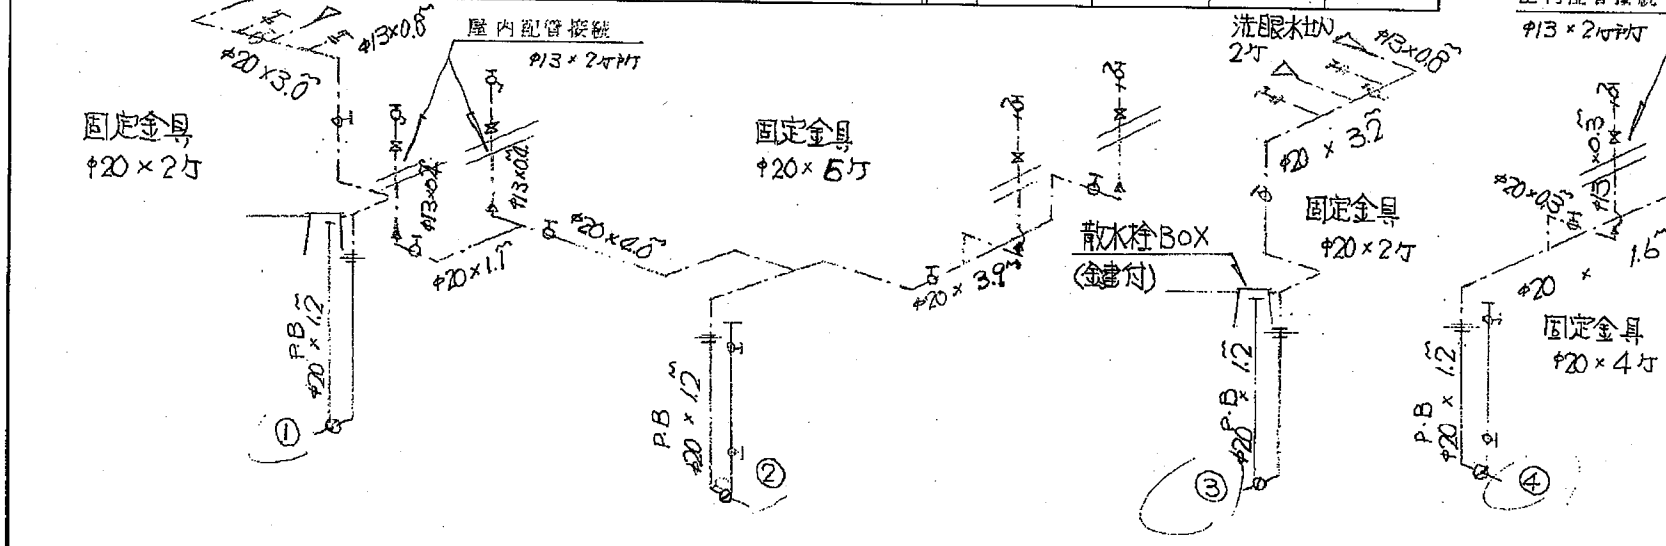


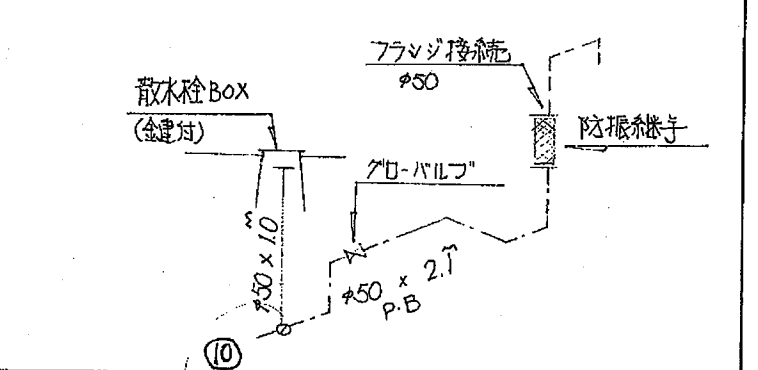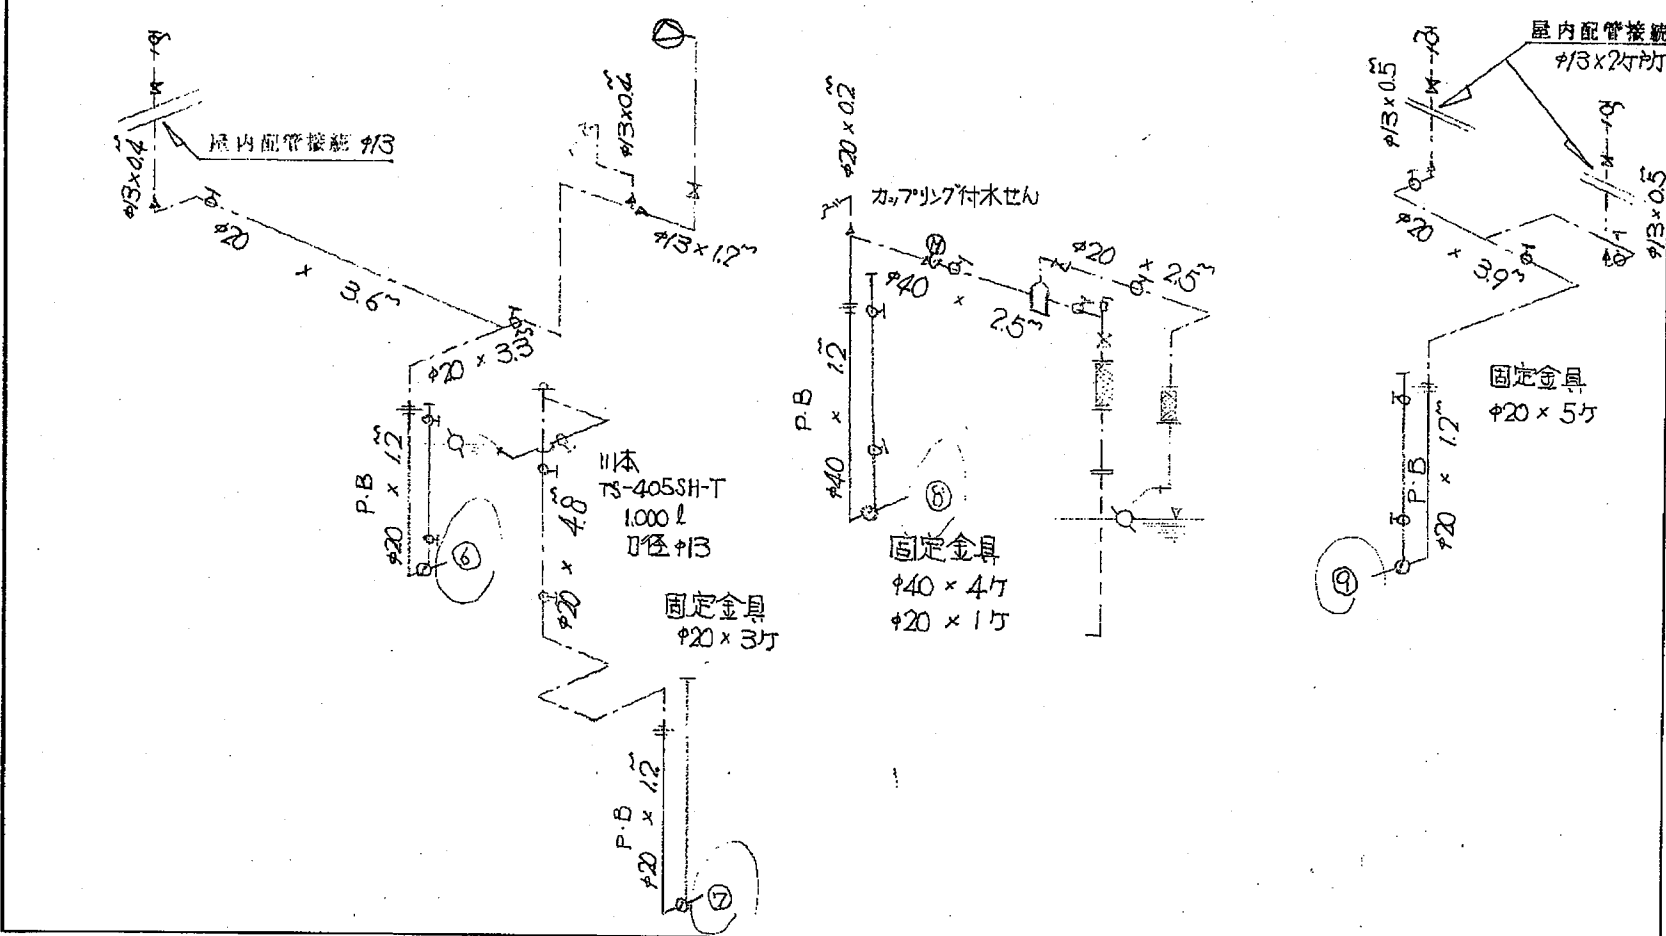

位置図
1/1,000

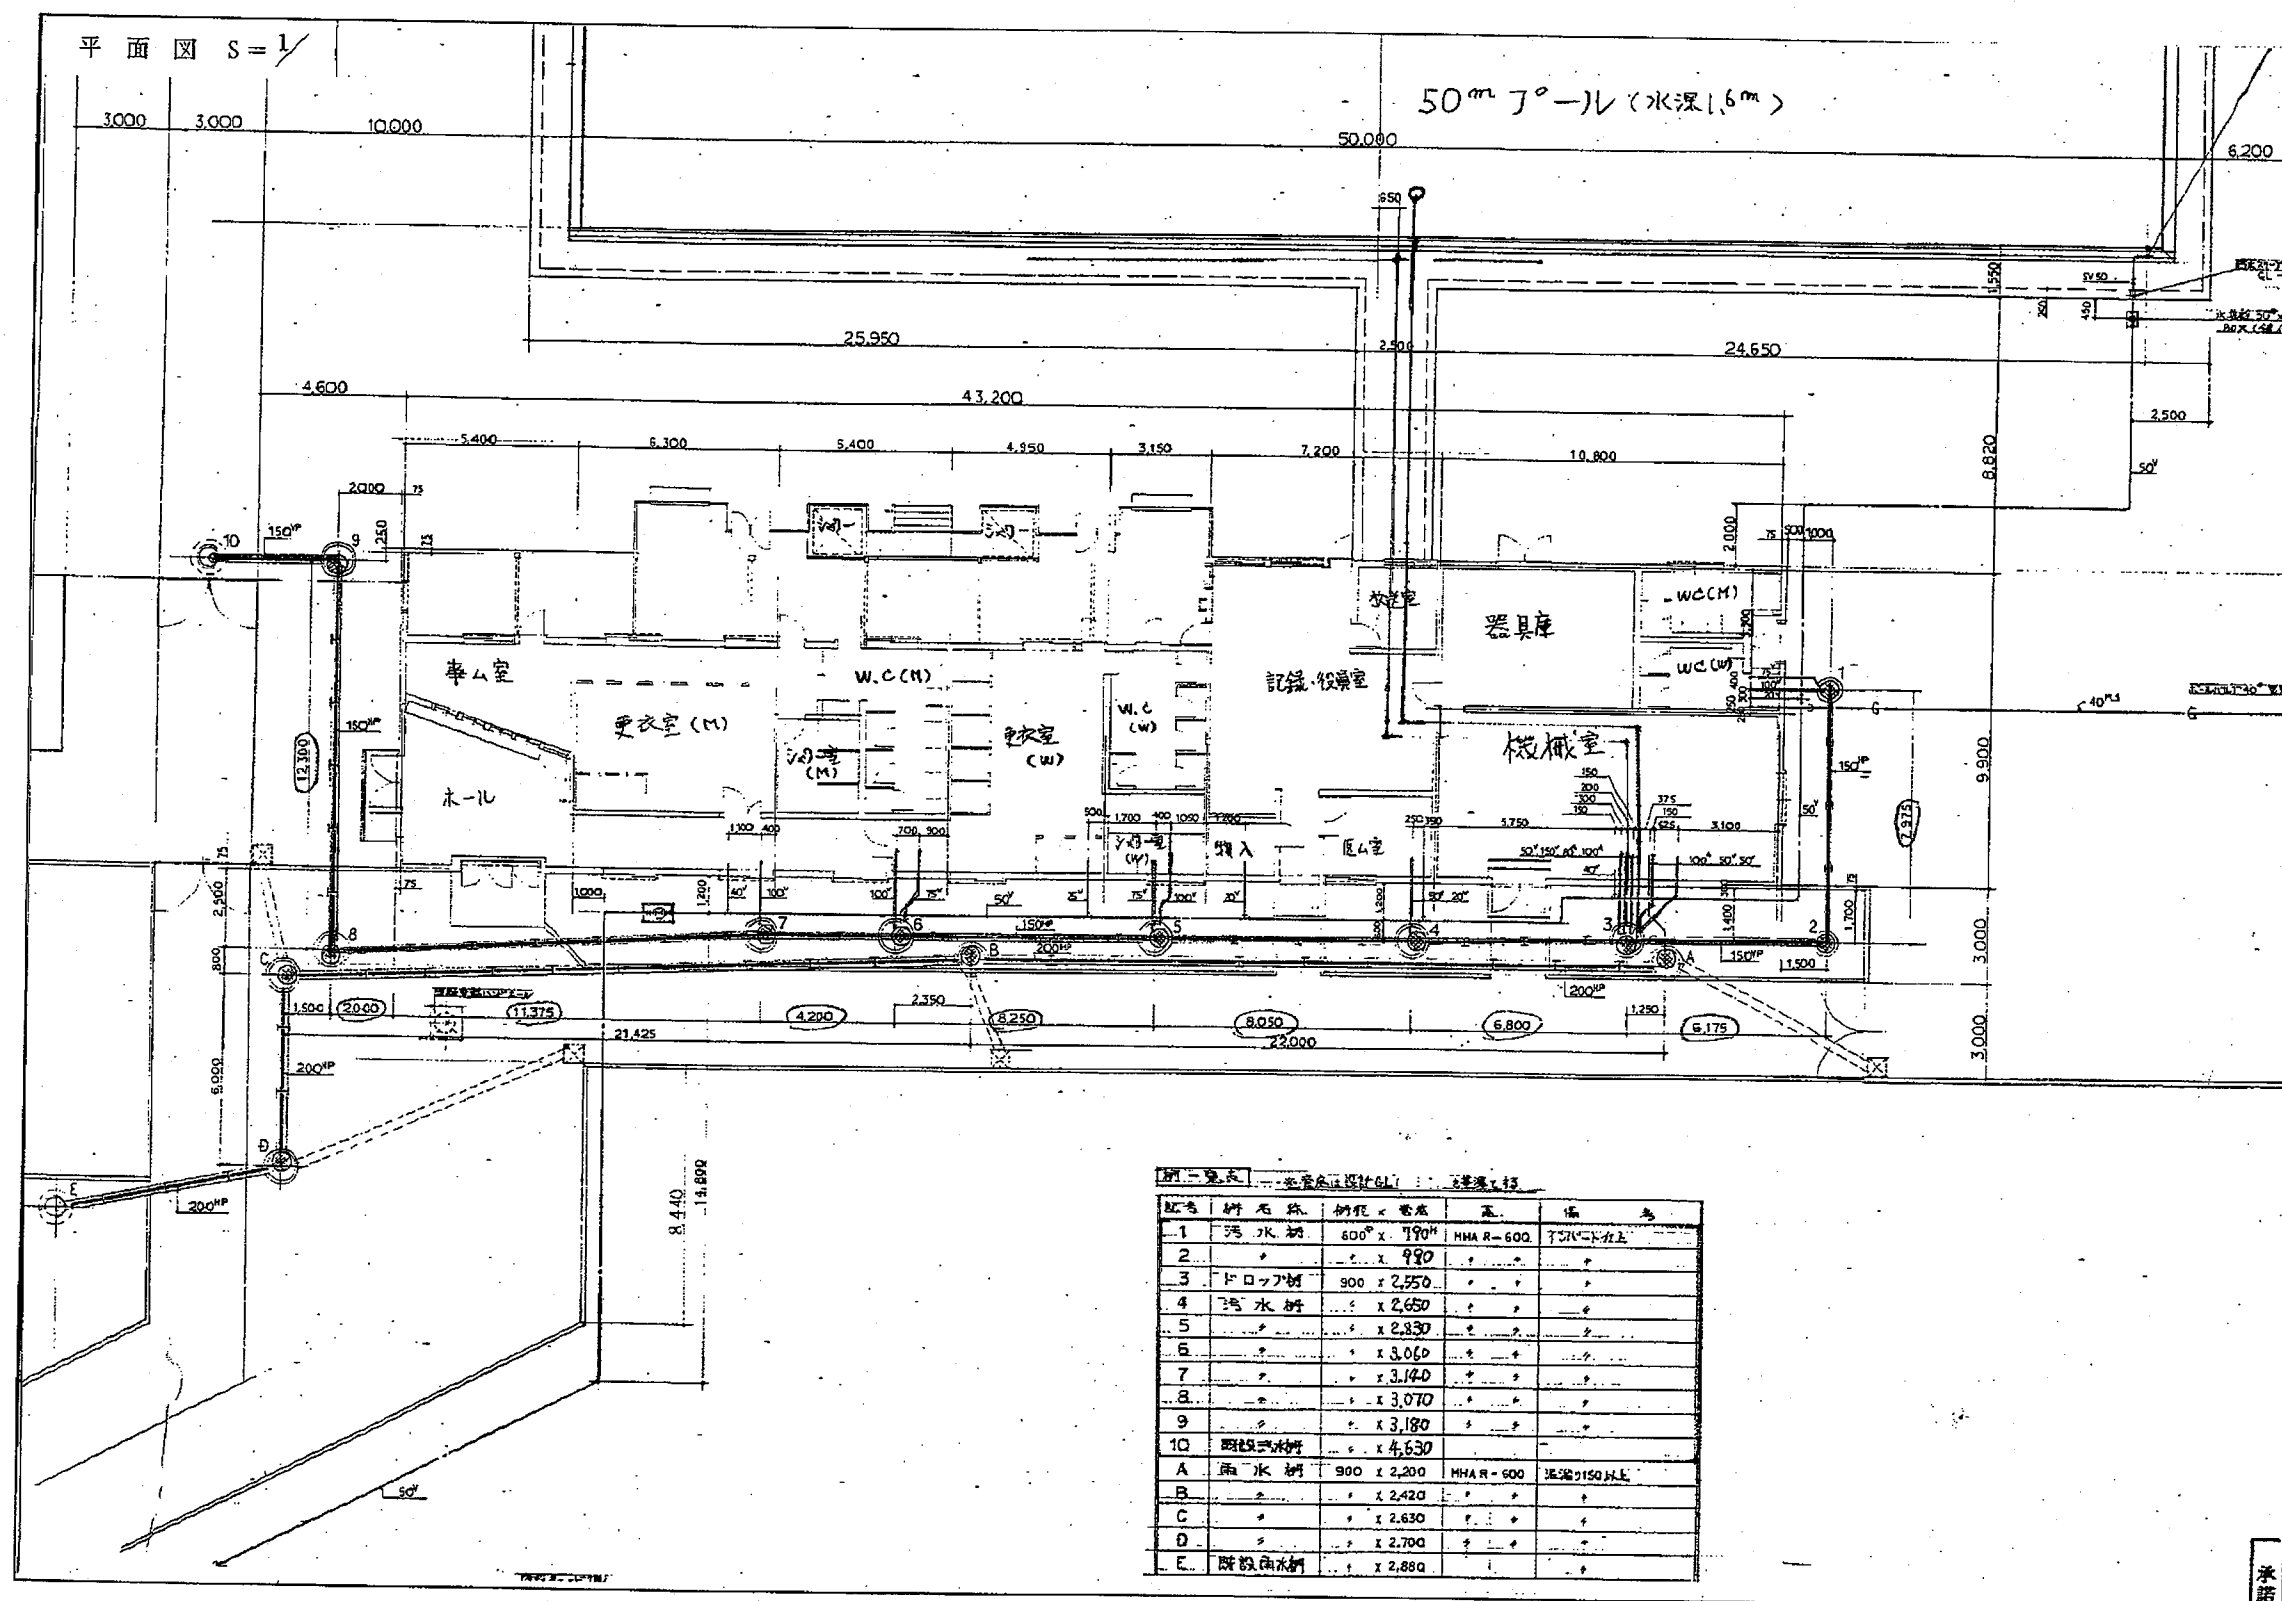

S=日17/100・日17/200 申込者遵守事項

土地家屋等の使用	1. 工事を施工するにあたり他人の土地、家屋あるいは給水装置、排水設備を使用することにより、生じた問題は当事者間において解決します。
維持管理について	1. 私有地内の給水装置並びに排水設備は、善良な維持管理を行います。 2. 貸与された水道メーターは、責任をもって管理します。 3. 公道部分の給水装置について、維持管理は水道局にお願いします。
撤去工事について	1. 給水装置が不要となった時は、公道部分を含めて撤去します。 なお、その費用については負担します。
上記事項の承継	1. 給水装置、排水設備を他に譲渡する時又は、これに類する行為を行う時は、上記事項について責任をもって承継します。

元止水栓	止水栓	量水器	受信器位置	受付番号	H25-1394	工期	平成25年10月25日～平成25年12月16日
+	+	+		申込者		工事箇所 旭川市花咲町4丁目	
設備番号 4085				廃止設備番号		工事種類	給水装置 改造 排水設備 増設 改造・その他 簡易着脱装置
接 続 状 況 (給水装置)				トラップ以降及び排便管接続箇所 (排水設備)			
No.	口径	階	給水方式	給 水 箇 所	No.	口径	階
				※別紙参照			※別紙参照

接続状況 (給水装置)				
番号	口径	階	給水方式	使用用途
②	φ25	1	直圧	洗面(単)×3・SK(単)×1・清掃用カップリング水栓(単)×2
④	φ20	1	直圧	洗面(単)×2・清掃用カップリング水栓(単)×1
⑤	φ20	1	直圧	洗面(単)×2・清掃用カップリング水栓(単)×1
⑨	φ20	1	直圧	洗面(単)×2・SK(単)×1・清掃用カップリング水栓(単)×2

トラップ以降及び排便管の接続箇所 (排水設備)				
No	口径	階	使用用途	
1	φ100	1	既設(目洗い場ほか) 洗面×2・シャワー床排水×2・床排水×1	
2	φ75	1	洗面×1・SK×2・床排水×1	
3	φ100	1	小便器UFH508MR(TOTO)×3 兼用便器C-416R(TOTO)×1	
4	φ75	1	既設(目洗い場ほか) 洗面×4・シャワー床排水×2・床排水×1	
5	φ100	1	兼用便器C-416R(TOTO)×2 大便器C-37V(TOTO)×1	
6	φ100	1	小便器UFH508MR(TOTO)×1 兼用便器C-416R(TOTO)×2 大便器C-37V(TOTO)×1	
7	φ75	1	洗面×1・SK×2・床排水×1	

旭川市条例等、関連法規を守り完了いたしました。

旭川市給水工事指定店

旭川市1条通17丁目左1

大明建設株式会社

代表取締役 稲尾 ス

主任技術者

旭川市排水工事指定店

旭川市1条通17丁目左1

大明建設株式会社


代表取締役 稲尾 ス

排水技術者

特記事項



申込者

印

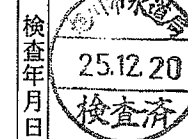

図面番号

1/6

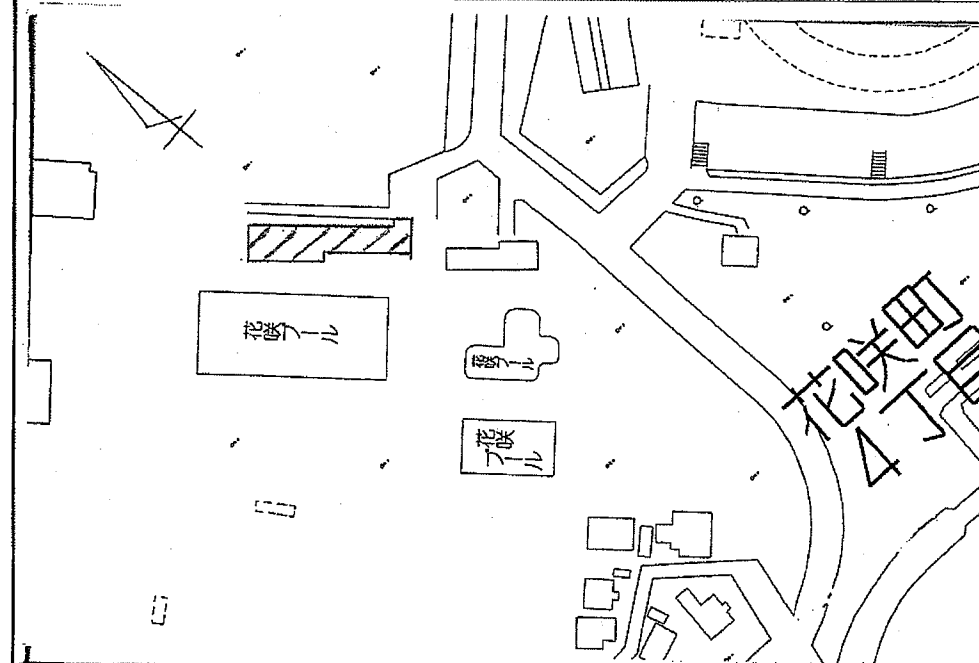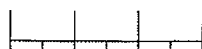


S=□1/100 ・ ☒ 1/200

受付番号	H25-1394	工事箇所
申込者		旭川市花咲町4丁目
屋号		



S=1/200

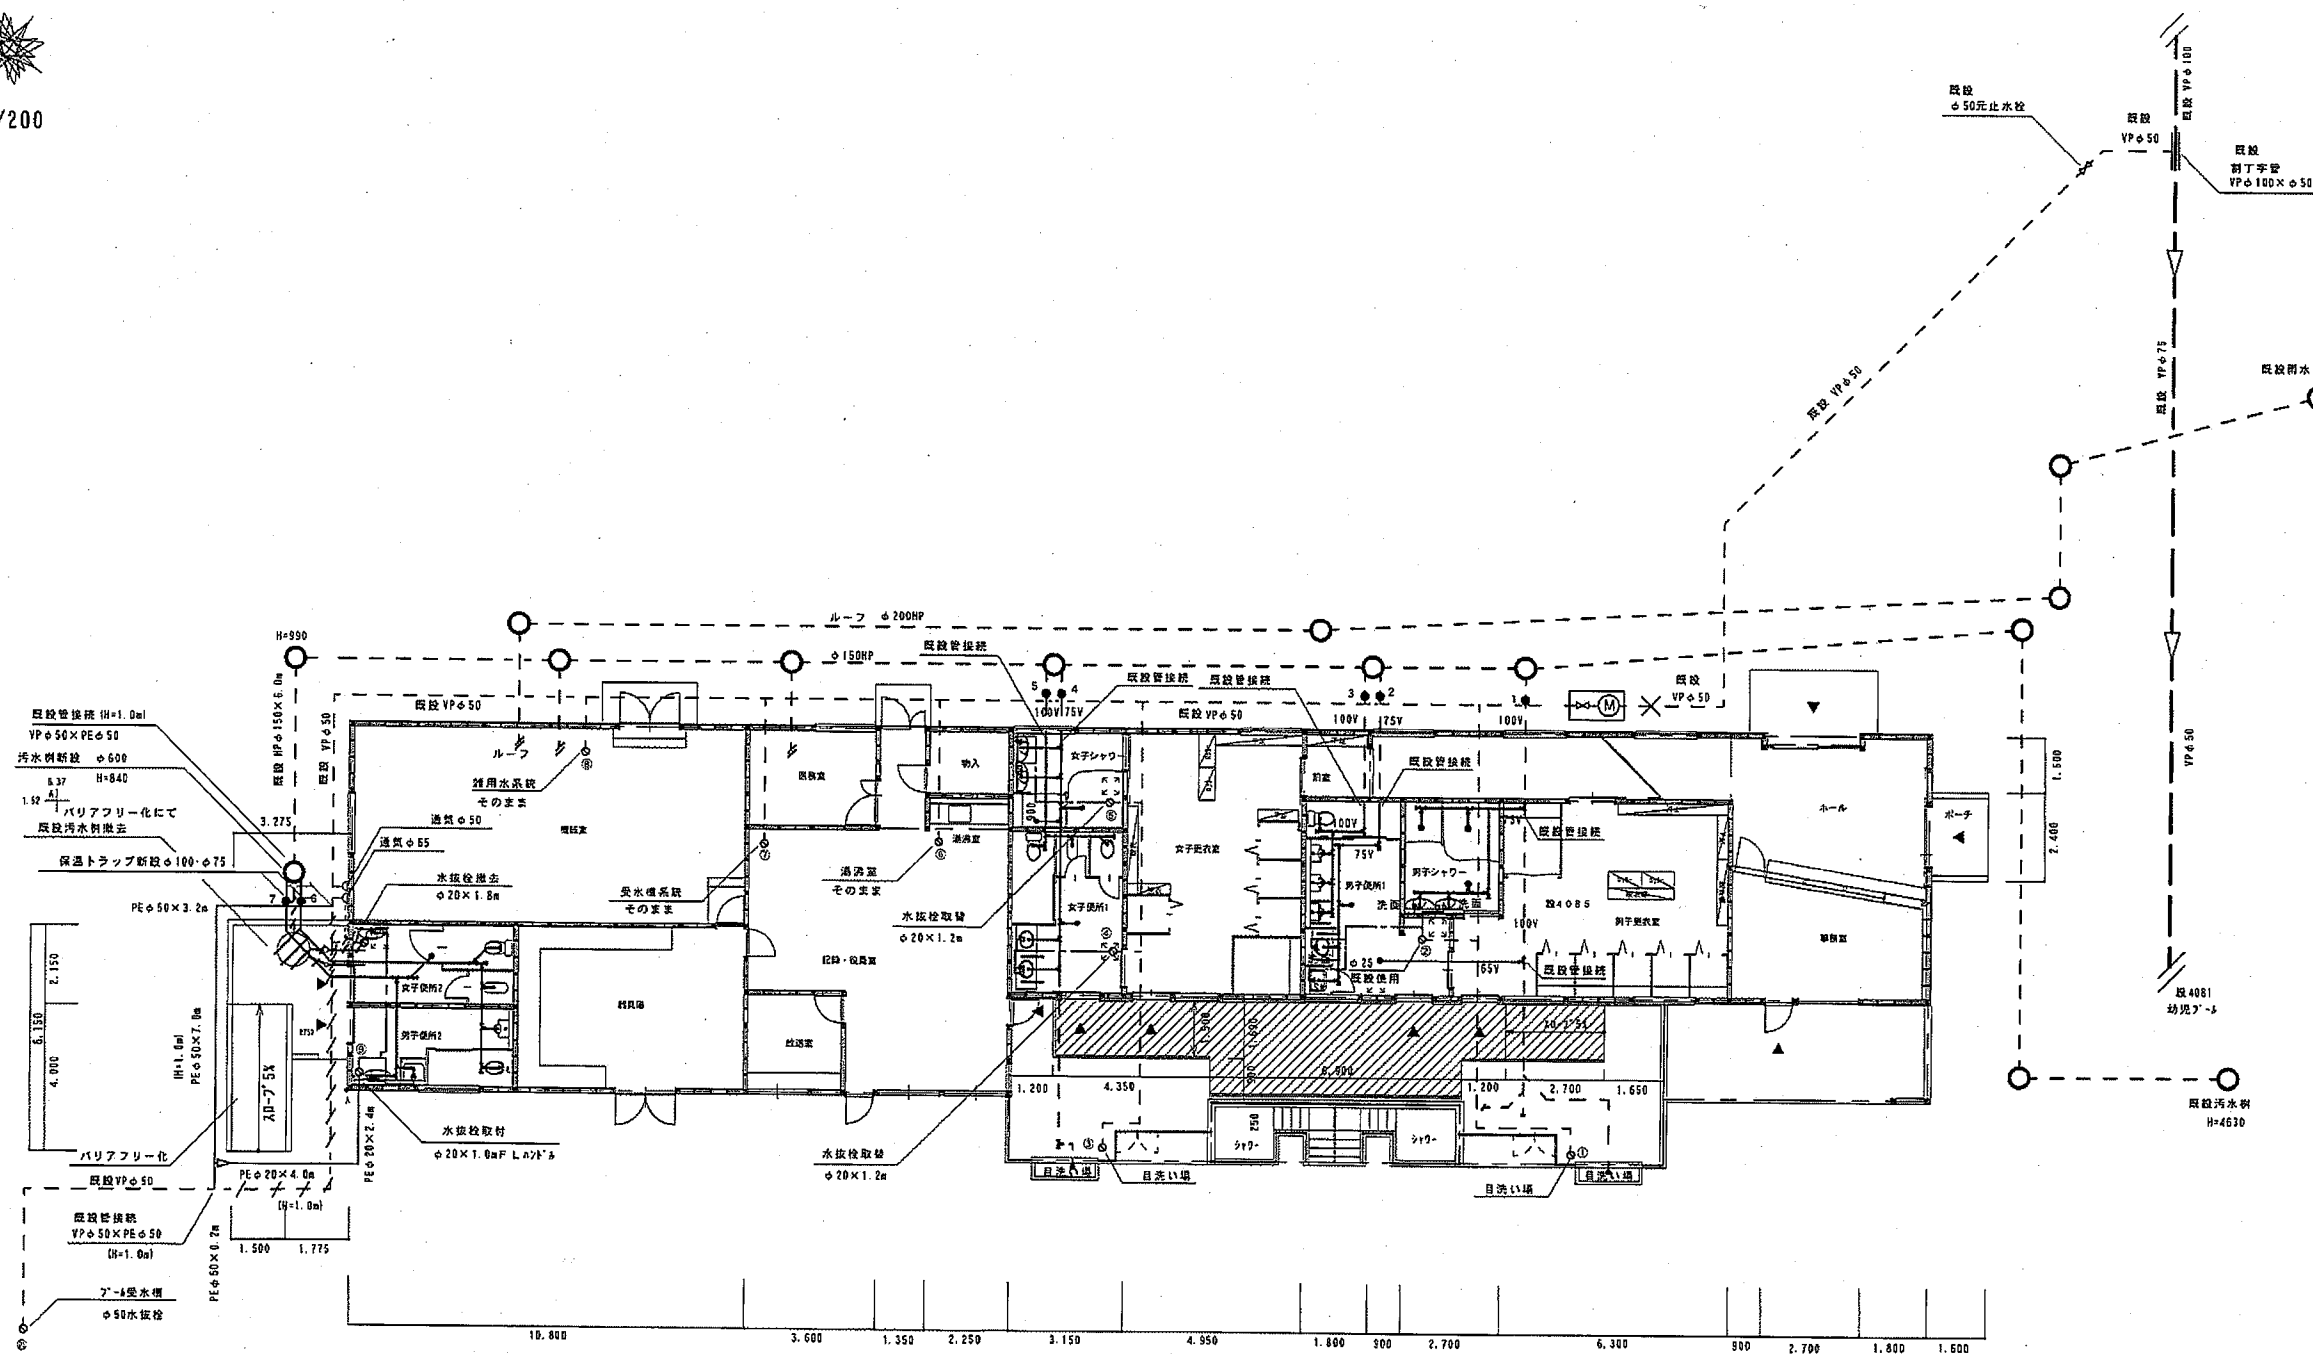

図面番号

2/6

4, 9:

$$\frac{4}{6}$$

04085


S=1/100 - 1/200

配 管 図

※使用管種はポリプロピレン粉体ライニング鋼管使用

S=non

受付番号	H25-1394	工事箇所
申 込 者		旭 川 市 花 咲 町 4 丁 目
屋 号		

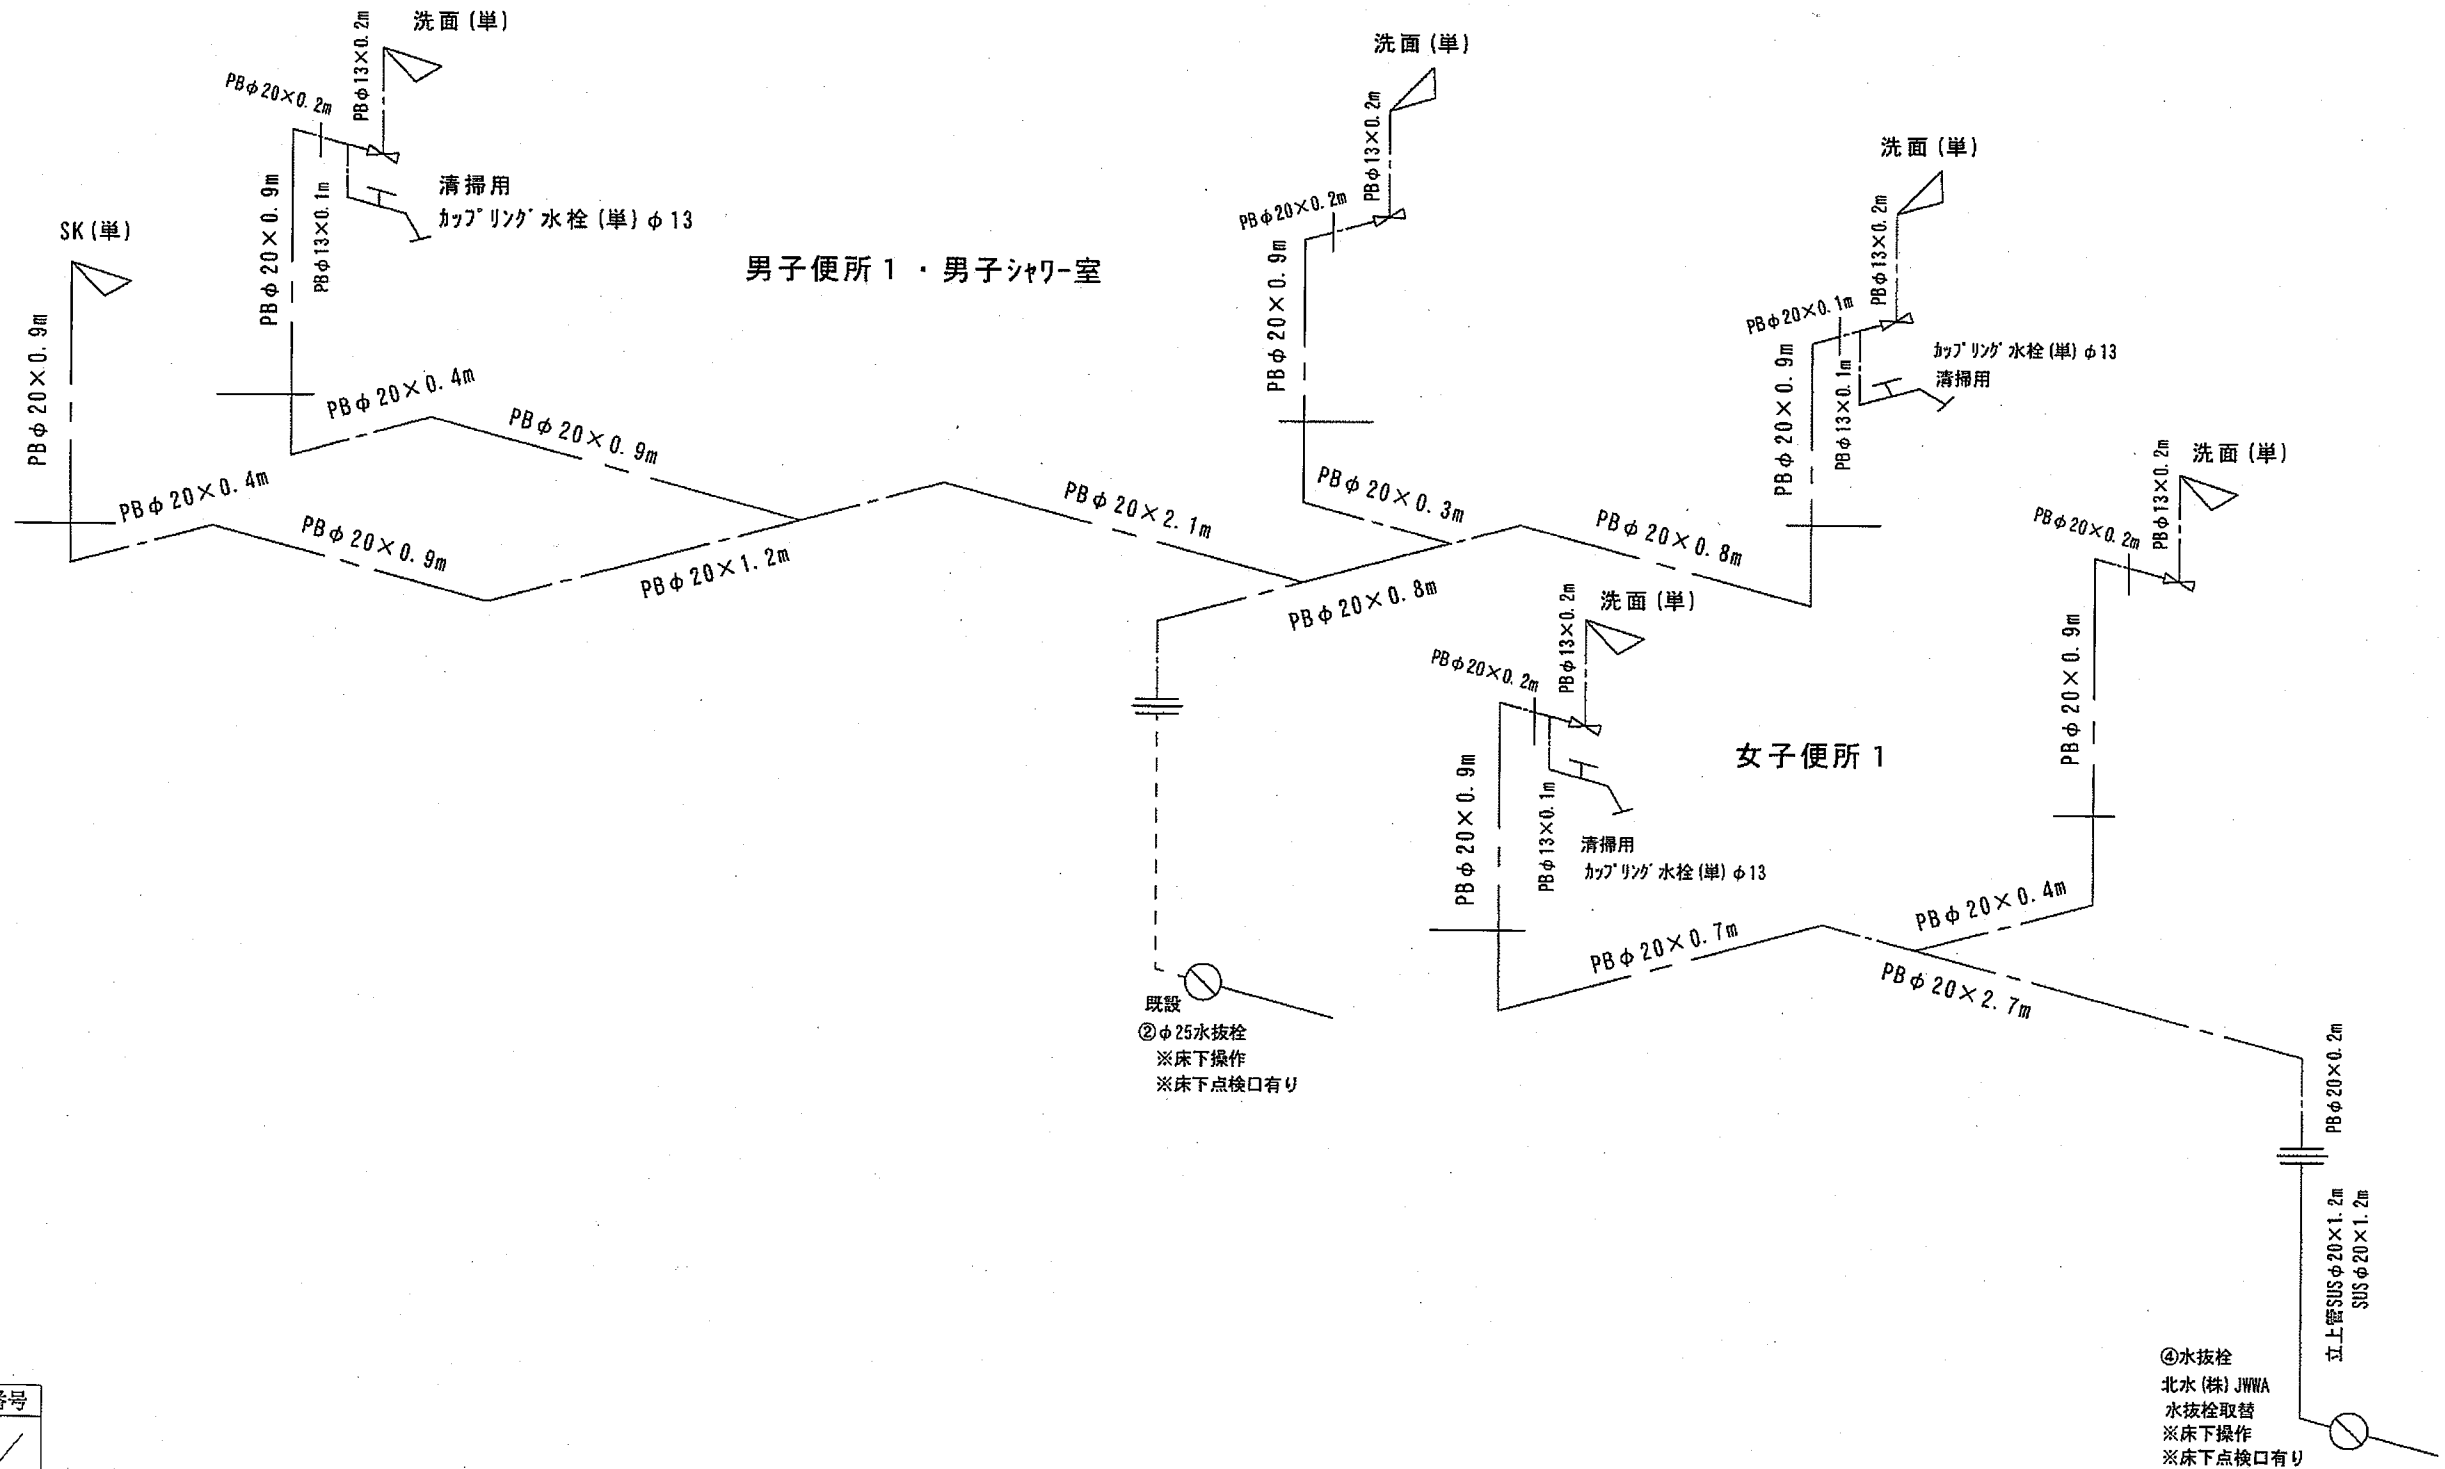

図面番号

5 / 6


S=1/100・1/200

配管図

※使用管種はポリエチレン粉体ライニング鋼管使用

S=non

受付番号	H25-1394	工事箇所
申込者		旭川市花咲町4丁目
屋号		

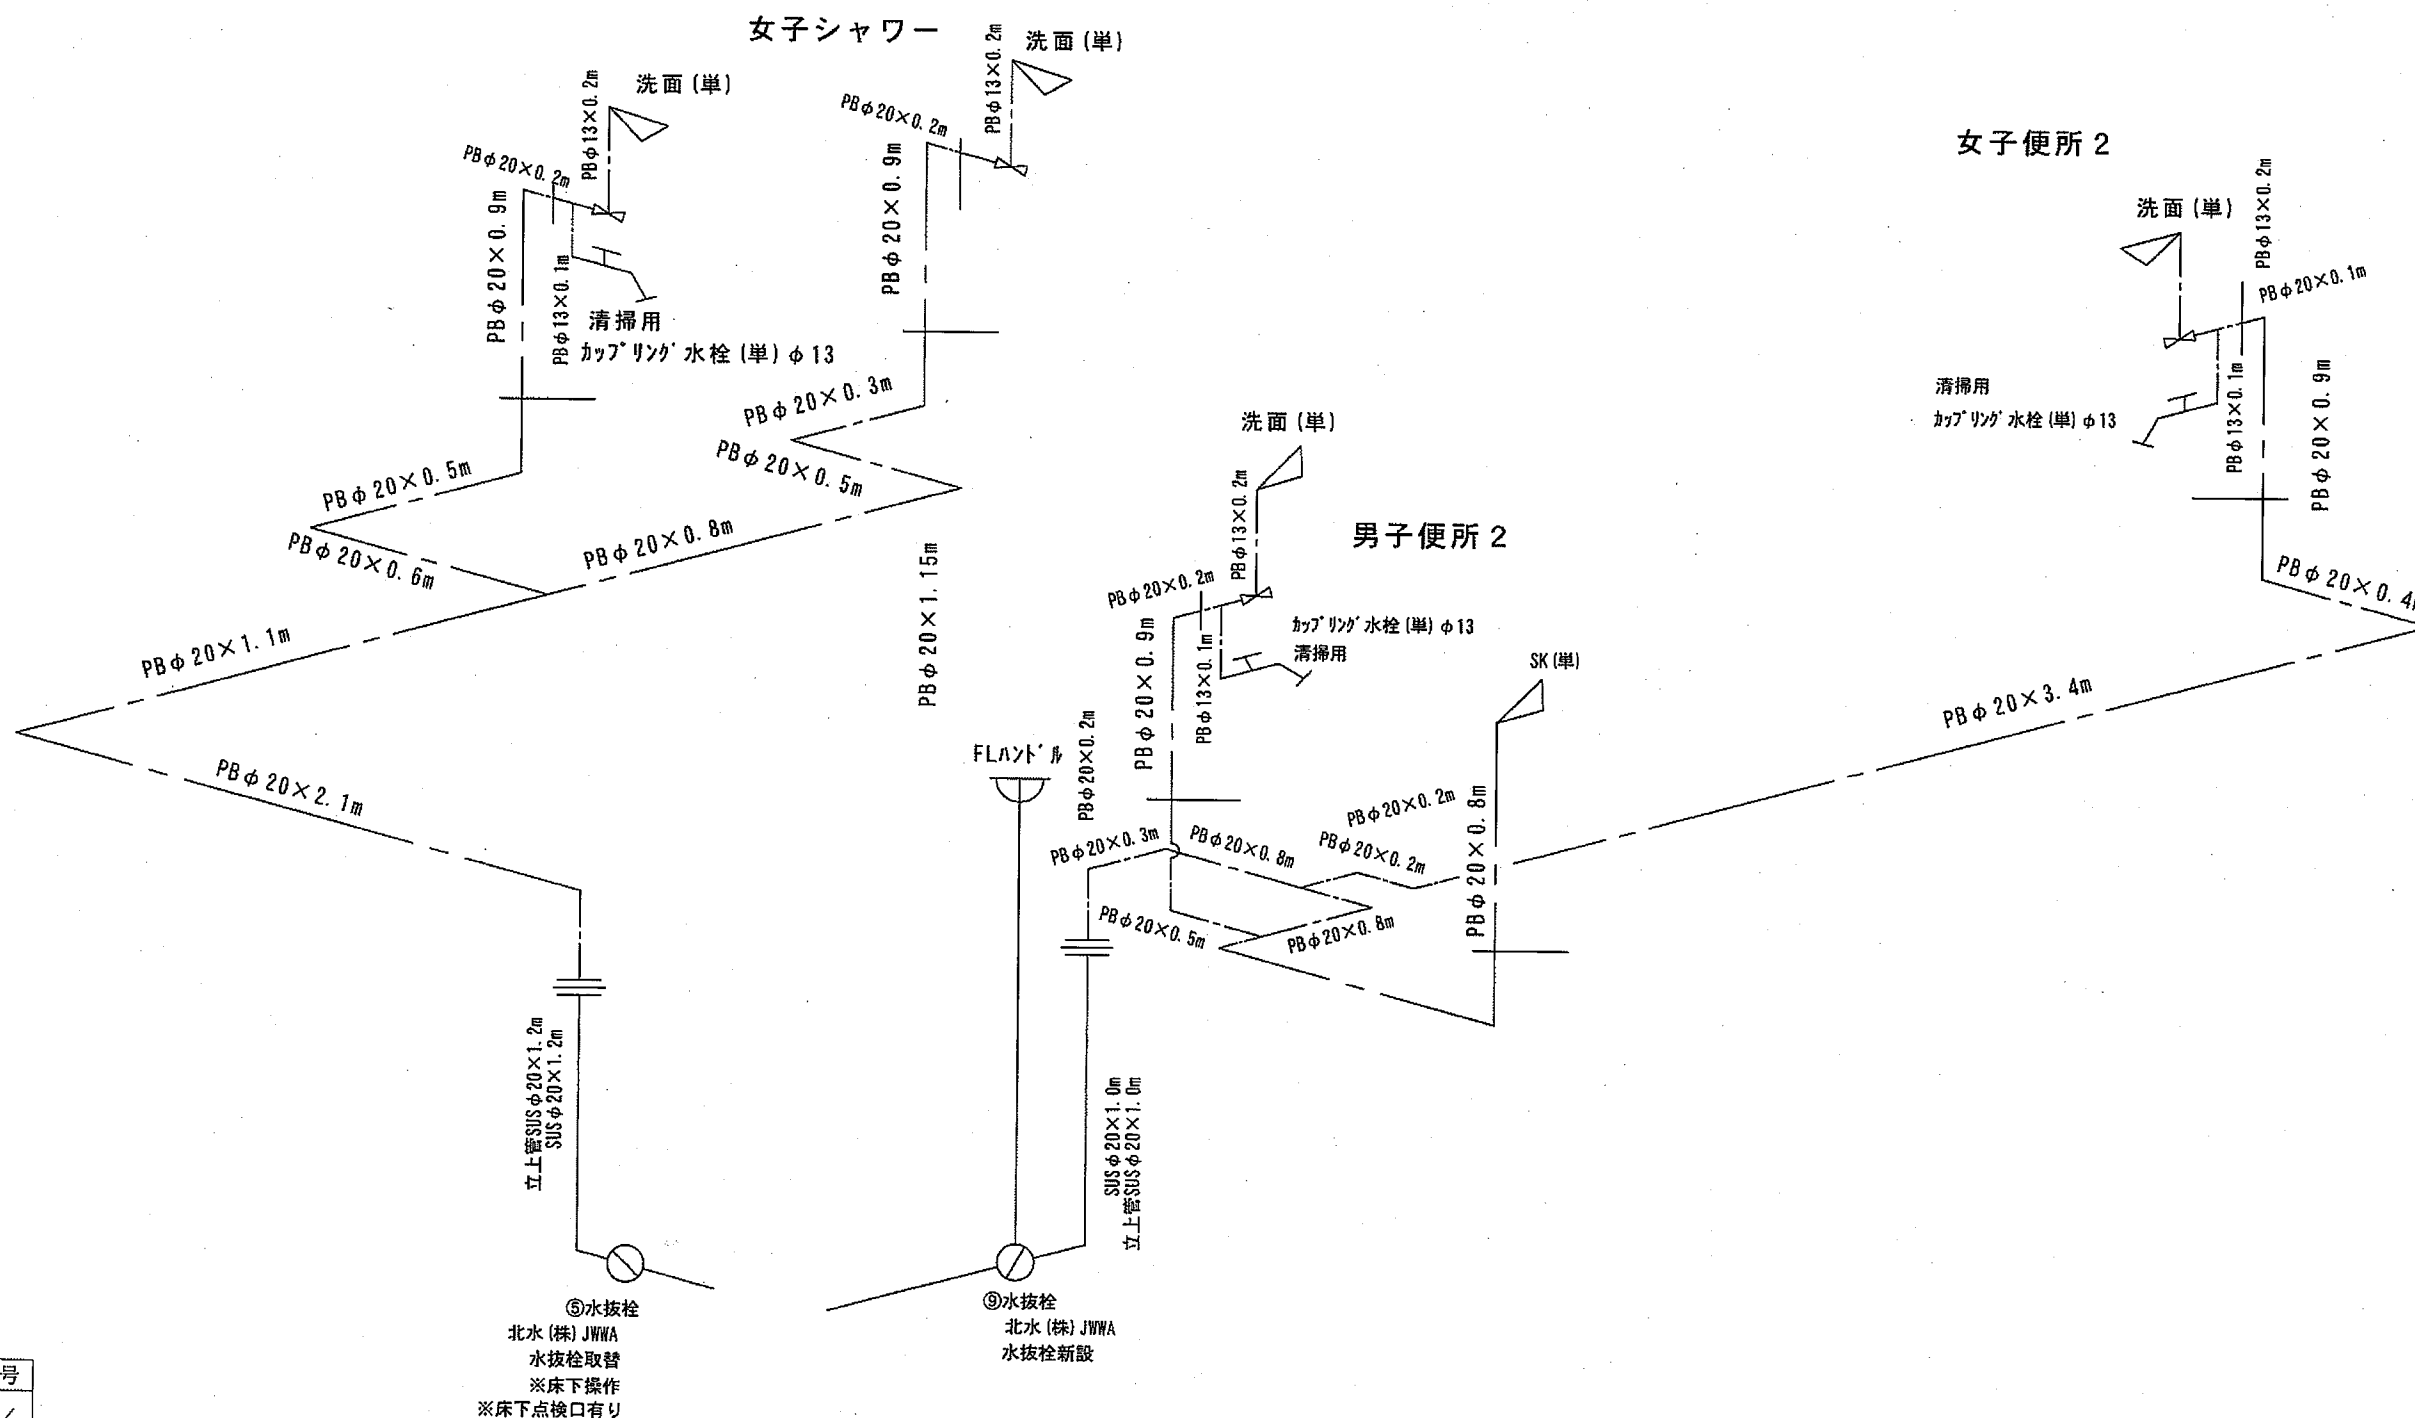


図面番号

6/6


04089

S=1/100

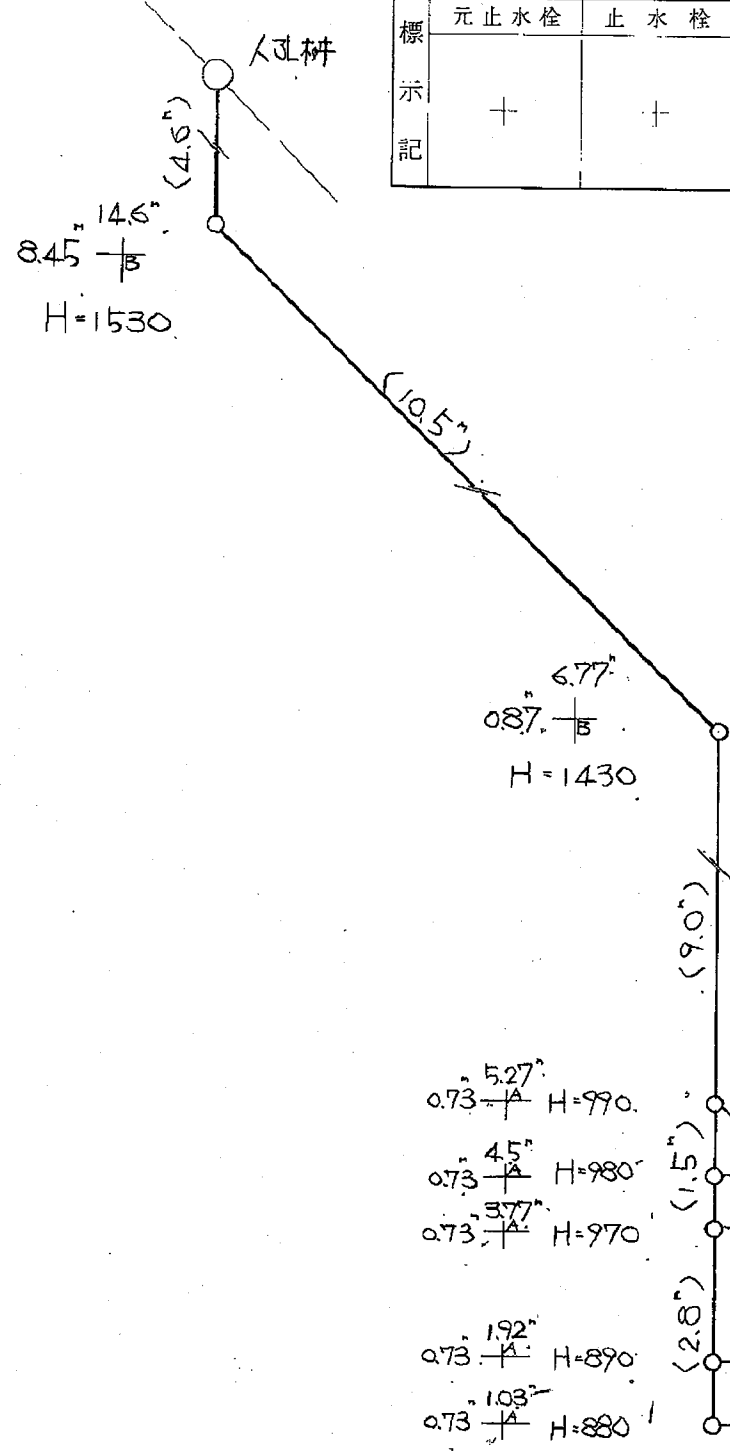

標 示 記	元止水栓	止水栓	量水器	受信器	水抜栓以降接続器具 (給水装置)				トラップ以降及び排便管の接続箇所 (排水設備)		
					水抜栓 No.	水抜栓 口径	階	給水 方式	器具の品名型式	トラップ No.	排水管 口径
	+	+	1.12" 0.74"	A 0.32"	①	25	1	7.7	受水槽	1	75
										2	100
										3	75
										4	
										5	100

使用用途、品名型式		
9.7" 7" D=		
VC-1 VC-8	小便器	
洗面	SK	
小便器		
VC-1 VC-8		

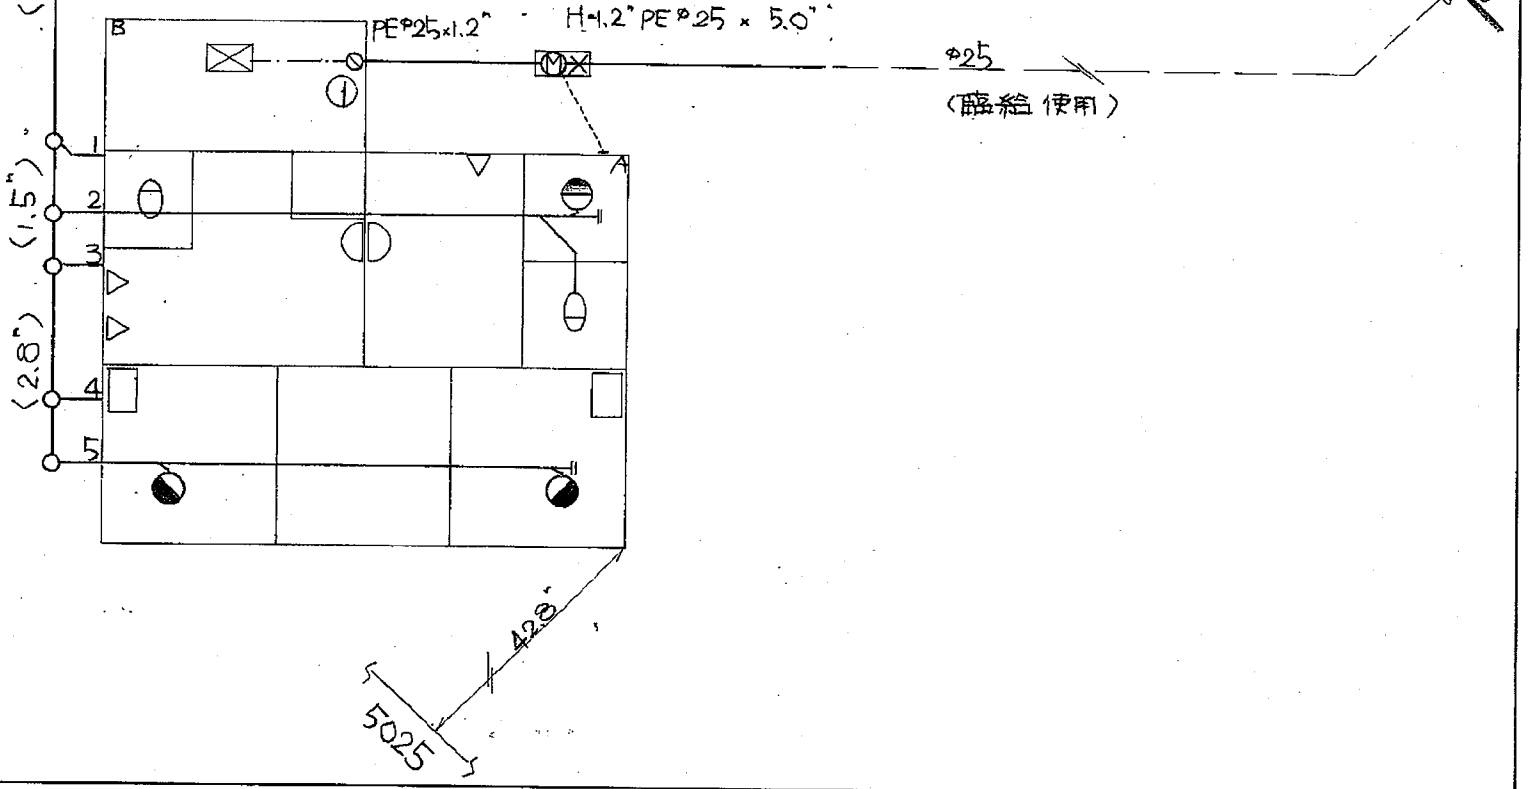



05025

立体図



標示記	量水器	量水器	止水せん	止水せん	分水せん	分水せん	アスファルト切断(層)		舗装道路復旧
↑ ↓ ← →	↑ ↓ ← →	↑ ↓ ← →	388 30.28 (V)	103 4.65	1— 2— 3—	1— 2— 3—	アスファルト起し 砂利置換 舗装仮復旧		現場写真費 合成材復旧 砂利道復旧

詳細図 $\frac{1}{200}$

コード(番号)

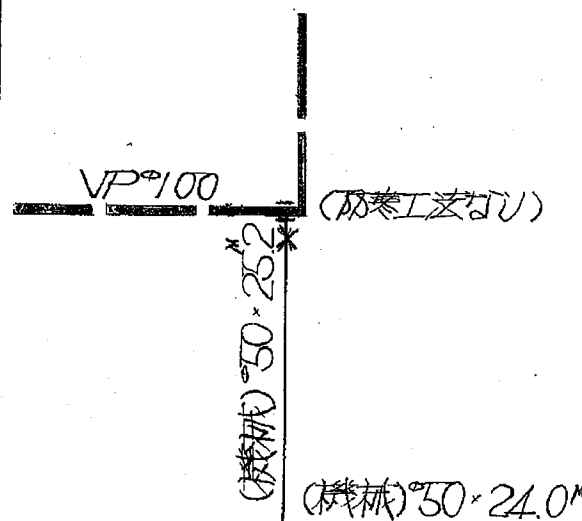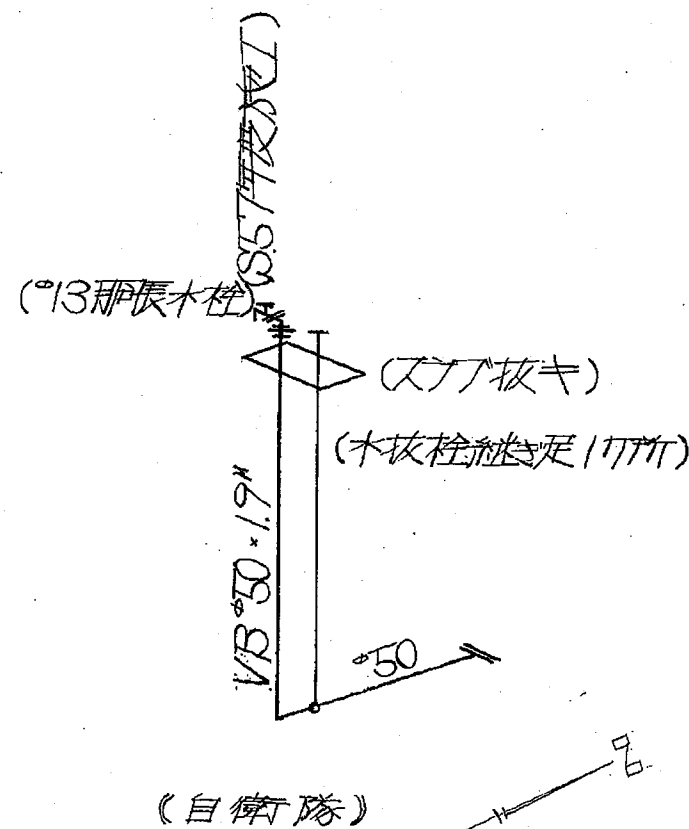

位置図 $\frac{1}{2000}$

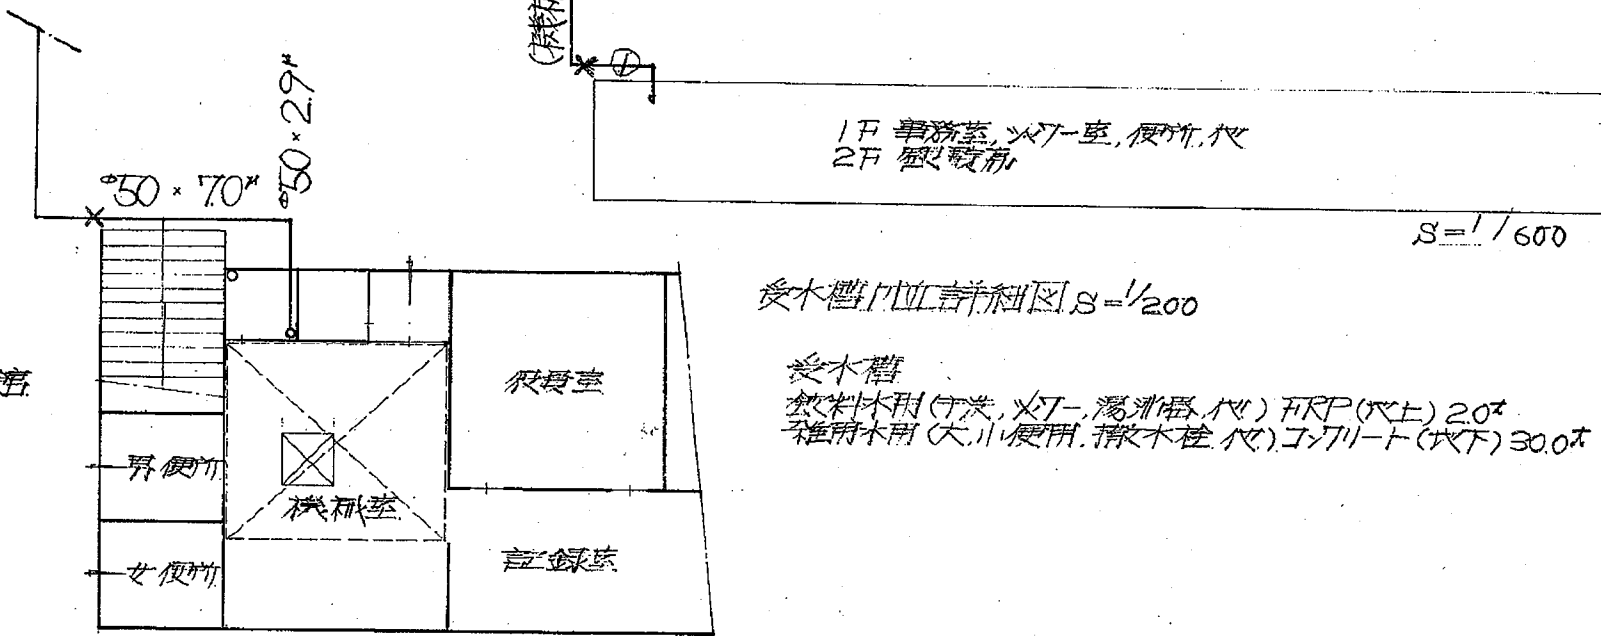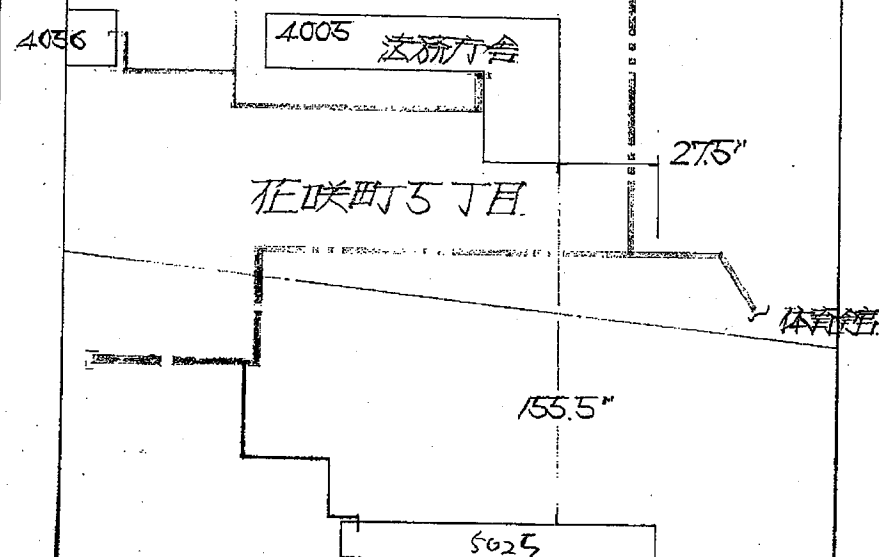

S = □1/100 ・ □1/200 申込者遵守事項	
土地家屋等の使用	1・工事を施工するにあたり他人の土地、家屋あるいは給水装置、排水設備を使用することにより、生じた問題は当事者間において解決します。
維持管理について	1・私有地内の給水装置並びに排水設備は、善良な維持管理を行います。 2・貸与された水道メーターは、責任を持って管理します。 3・公道部分の給水装置について、維持管理は水道局にお願い致します。
撤去工事について	1・給水装置が不要になった時は、公道部分を含め撤去します。 なお、その費用については負担します。
上記事項の承継	1・給水装置、排水設備を他に譲渡する時は又は、これに類する行為を行う時は、上記事項について責任をもって承継します。

元止水栓	止 水 栓	量 水 器	受信器位置	受付番号	H22-1818	工 期	平成23年 3 月 1 日～平成23年 3 月 7 日		
+	+	+		申 込 者	旭川市 花咲町5丁目				
設備番号	廃止設備番号			工事種類	給水装置	改造	排水設備	改造・その他	簡易脱着装置
5.025				接 続 状 況 (給水装置)	トラップ以降及び排便管接続箇所(排水設備)				
No	口径	階	給水方式	給 水 箇 所	No	口径	階	使 用 用 途	
1	φ50	1階	タンク	飲用水槽2.0m ³ ・雑用水槽35.0m ³ 既設水抜き栓	(1)	φ100	1階	大便器X1・洋風便器X2・小便器X4・洗面X2	
					(2)	φ100	1階	大便器X1・洋風便器X2・小便器X1・洗面X2・流しX1	
					(3)	φ100	1階	大便器X1・洋風便器X4・小便器X3・洗面X3	
					(4)	φ100	1階	大便器X1・洋風便器X2・小便器X4・洗面X2	

旭川市条例等、関連法規を守り完了致しました。


旭川市給水工事指定店 新徳工業有限会社
代表取締役 新徳 敬光

主任技術者

旭川市排水工事指定店 新徳工業有限会社
代表取締役 新徳 敬光

排水技術者



特記事項	検査年 月 日
-----	23. 3. 11
-----	検査済
申込者	印

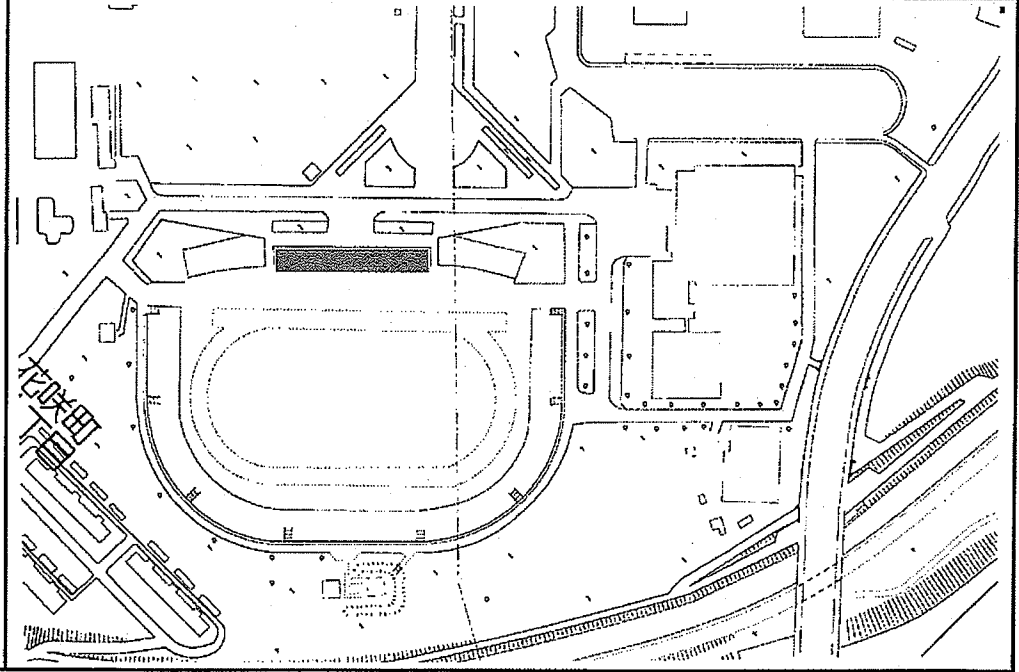

S = 1/400

受付番号	H22-1818	工事箇所
申込者		旭川市 花咲町5丁目
屋号		

屋内配管～ポリ粉体ライニング鋼管(PB)使用

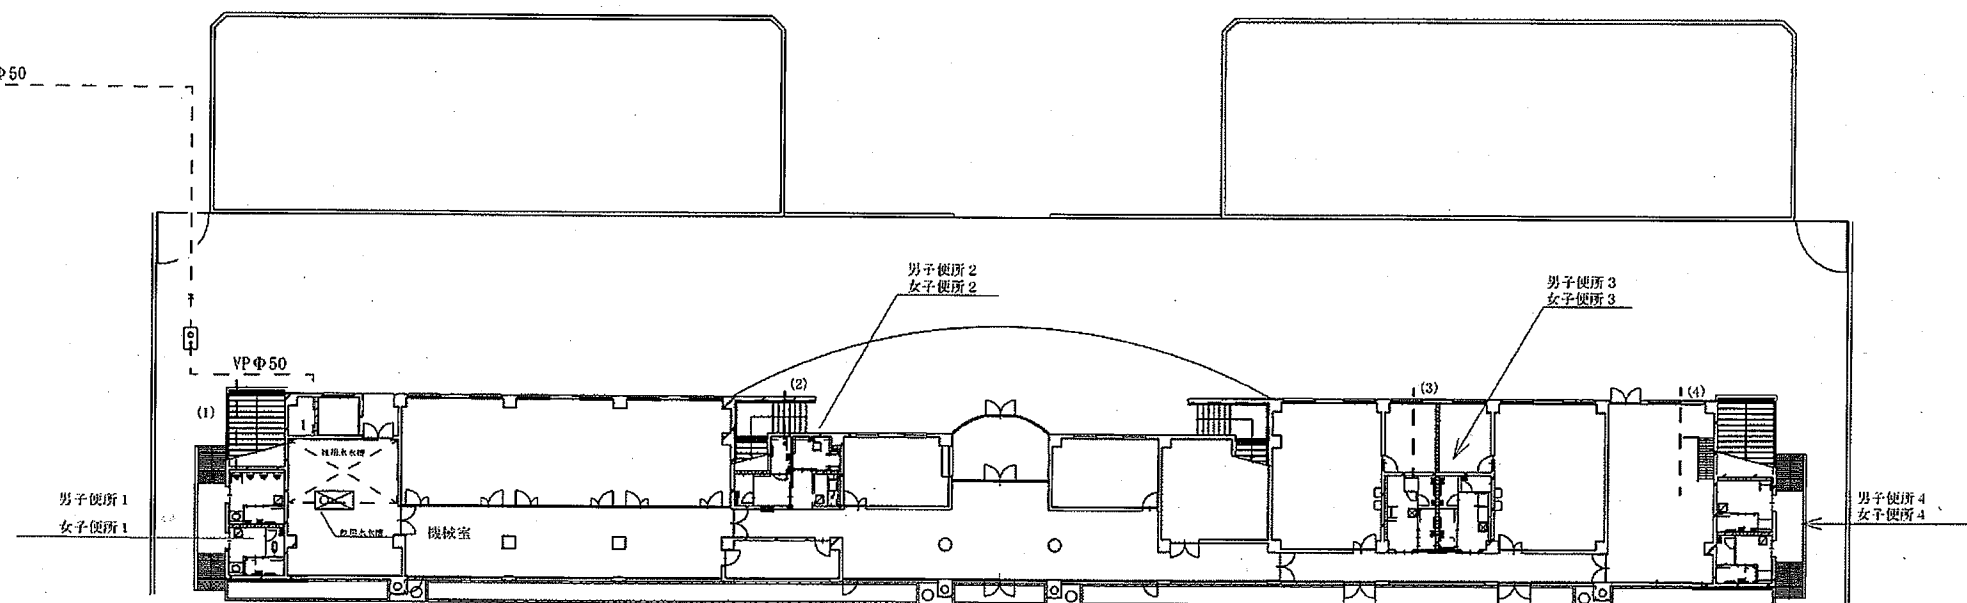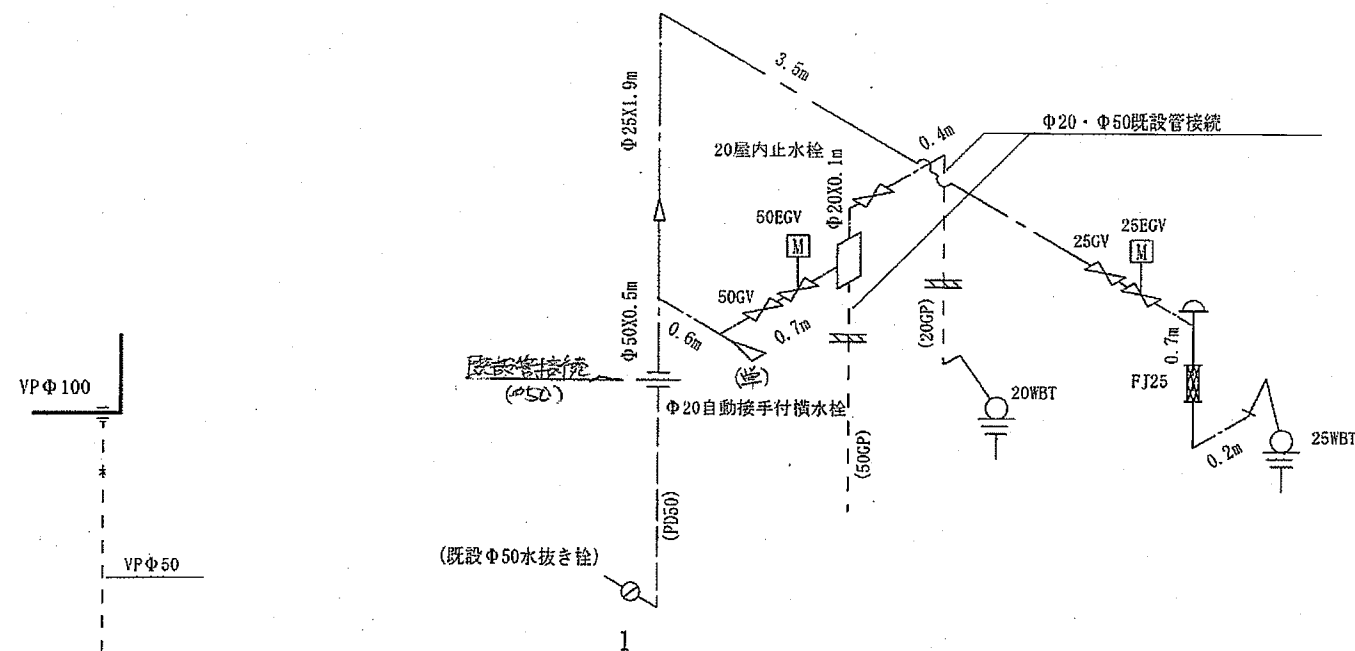


※屋外排水ライン不明(各課に竣工図無し)

図面番号

2 / 3

S = 1/100

受付番号	H22-1818	工事箇所
申込者		旭川市
屋号		花咲町5丁目

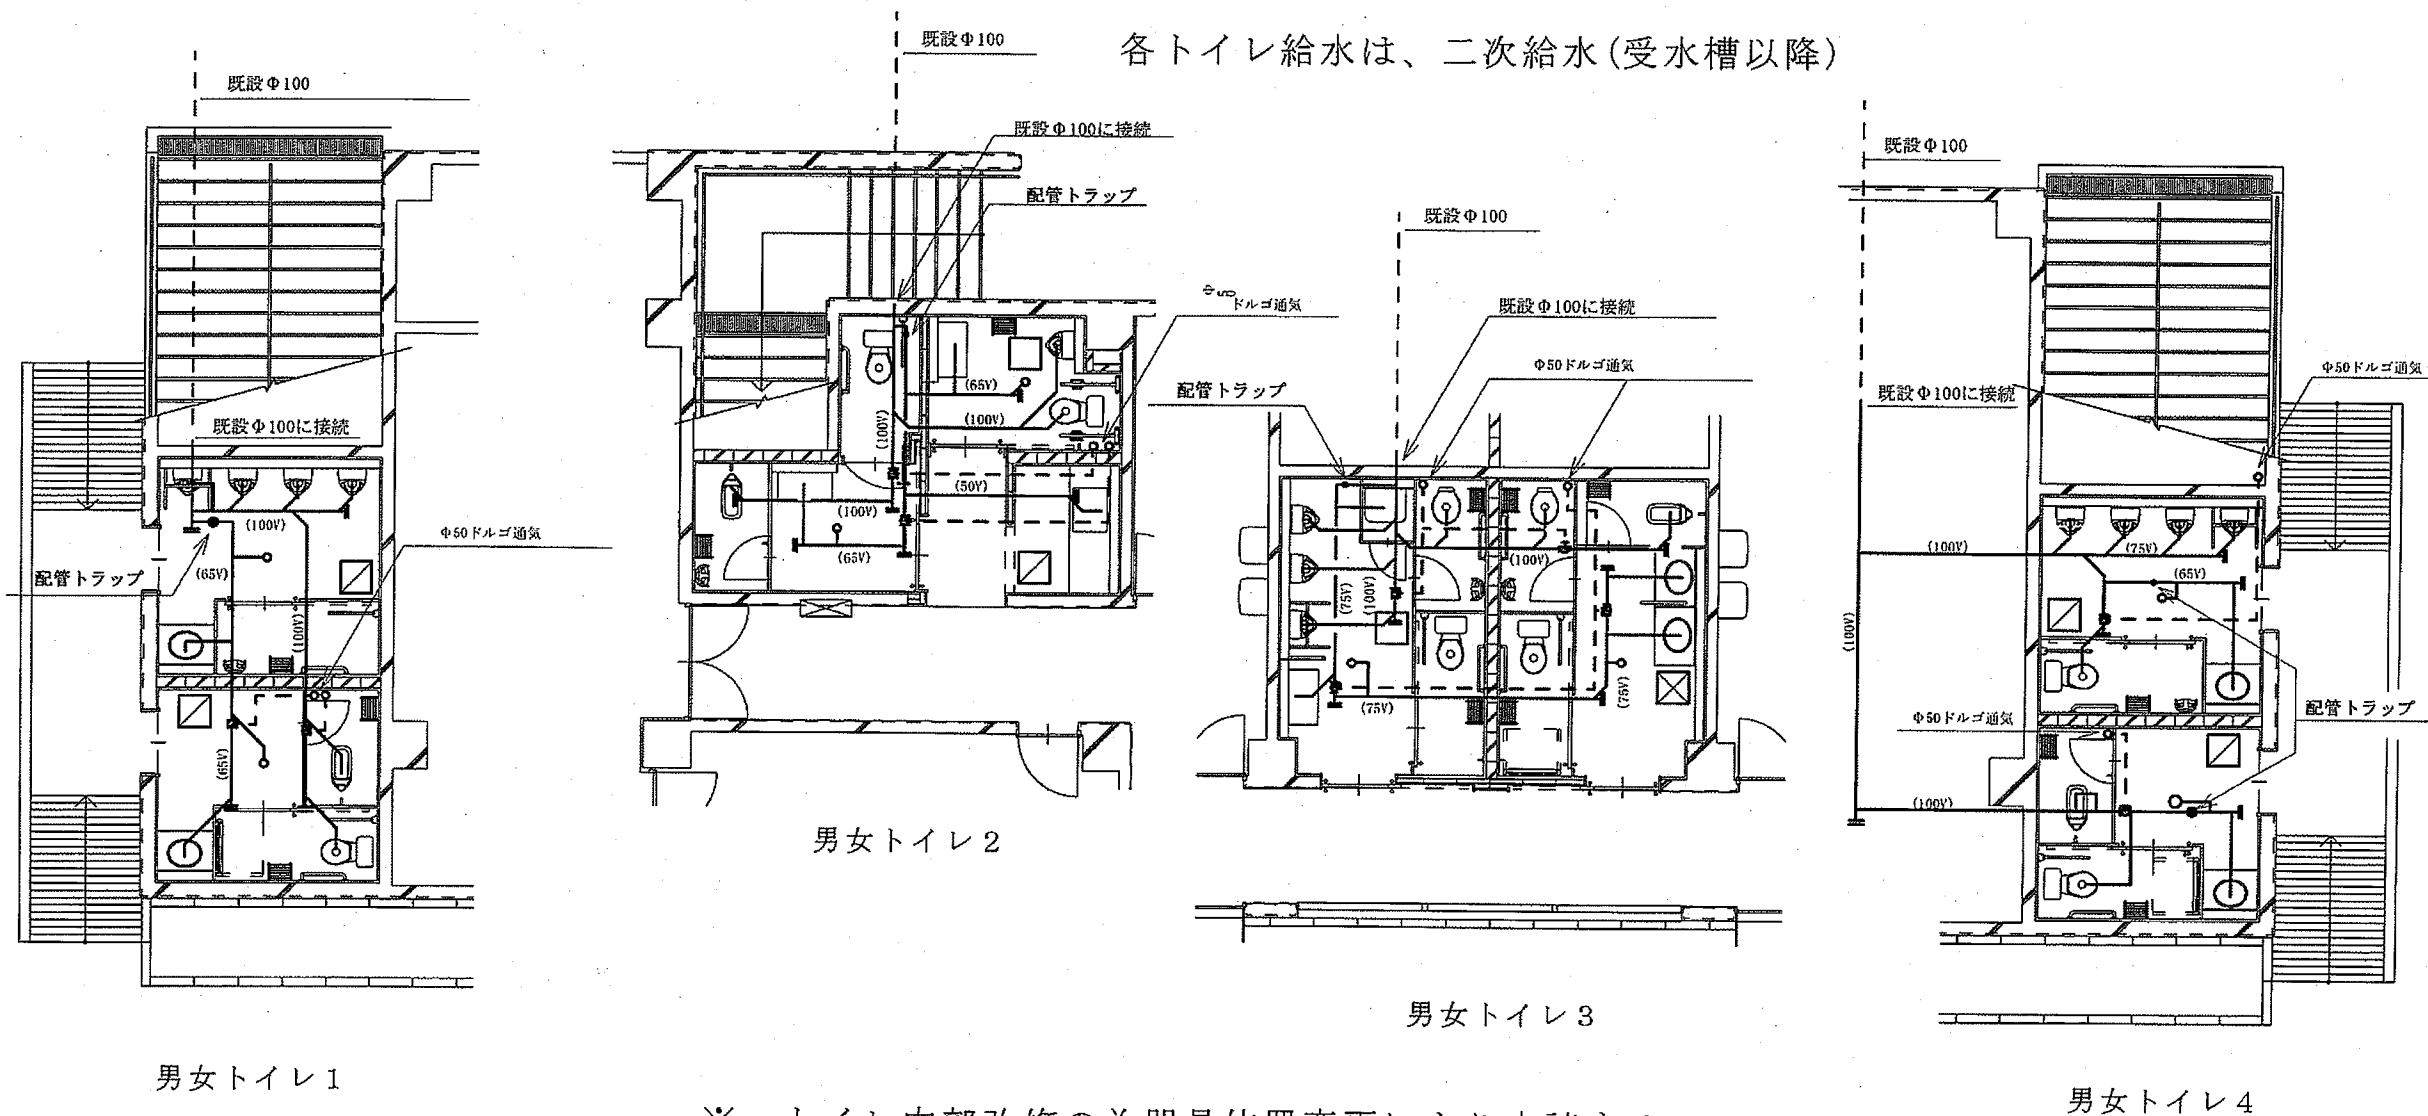

※ トイレ内部改修の為器具位置変更により申請する

図面番号

3 / 3

S = □1/100 · □1/200 申 込 者 遵 守 事 項

土地家屋等の使用	1・工事を施工するにあたり他人の土地、家屋あるいは給水装置、排水設備を使用することにより、生じた問題は当事者間において解決します。
維持管理について	1・私有地内の給水装置並びに排水設備は、善良な維持管理を行います。 2・貸与された水道メーターは、責任を持って管理します。 3・公道部分の給水装置について、維持管理は水道局にお願い致します。
撤去工事について	1・給水装置が不要になった時は、公道部分を含め撤去します。 なお、その費用については負担します。
上記事項の承継	1・給水装置、排水設備を他に譲渡する時は又は、これに類する行為を行う時は、上記事項について責任をもって承継します。

標 示 記	元止水栓	止 水 栓	量 水 器	受信器位置	受付番号	R1－1475			工 期	令和 1 年 11 月 15 日～令和 2 年 1 月 8 日		
	＋	＋	＋		申 込 者				工事箇所 旭川市 花咲町 5 丁目			
				屋 号								
設備番号		廃止設備番号		工事種類		給水装置	改 造	排水設備	簡易脱着装置			
0 5 0 2 3 .				接 続 状 況 (給水装置)		トラップ以降及び排便管接続箇所(排水設備)						
No		口径	階	給水方式	給 水 箇 所			No		口径	階	使 用 用 途
1		Φ50	1階	タンク	受水槽							
				飲料水・雑用水受水槽への屋内配管替え								

旭川市条例等、関連法規を守り完了致しました。

旭川市給水工事指定店

上川郡東川町西町9丁目1番5号
株式会社 山田ポンプ商会
代表取締役 山田 晋祐

主任技術者

旭川市排水工事指定店

排水技術者


印

特記事項

申込者

印

検査年月日

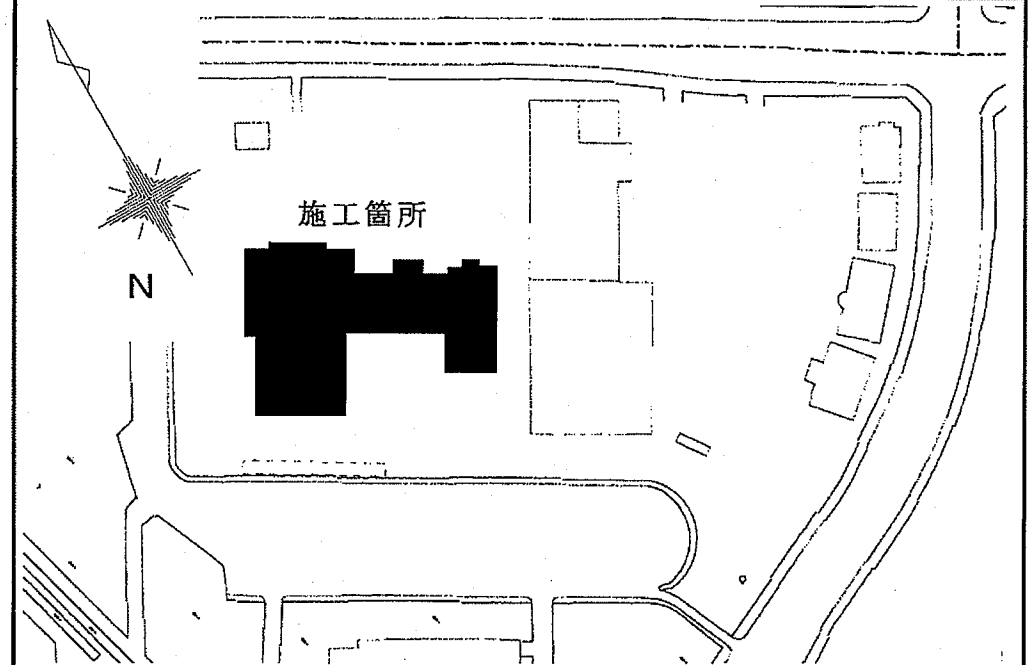

図面番号

$$\frac{1}{6}$$

$$\frac{2}{6}$$


05023

しゅん功図面(給排水設備工事)乙

(あて先) 旭川市水道事業管理者


S = ■ 1/500 ・ □ 1/200

受付番号	R1-1475	工事箇所
申込者		旭川市
屋号		花咲町5丁目

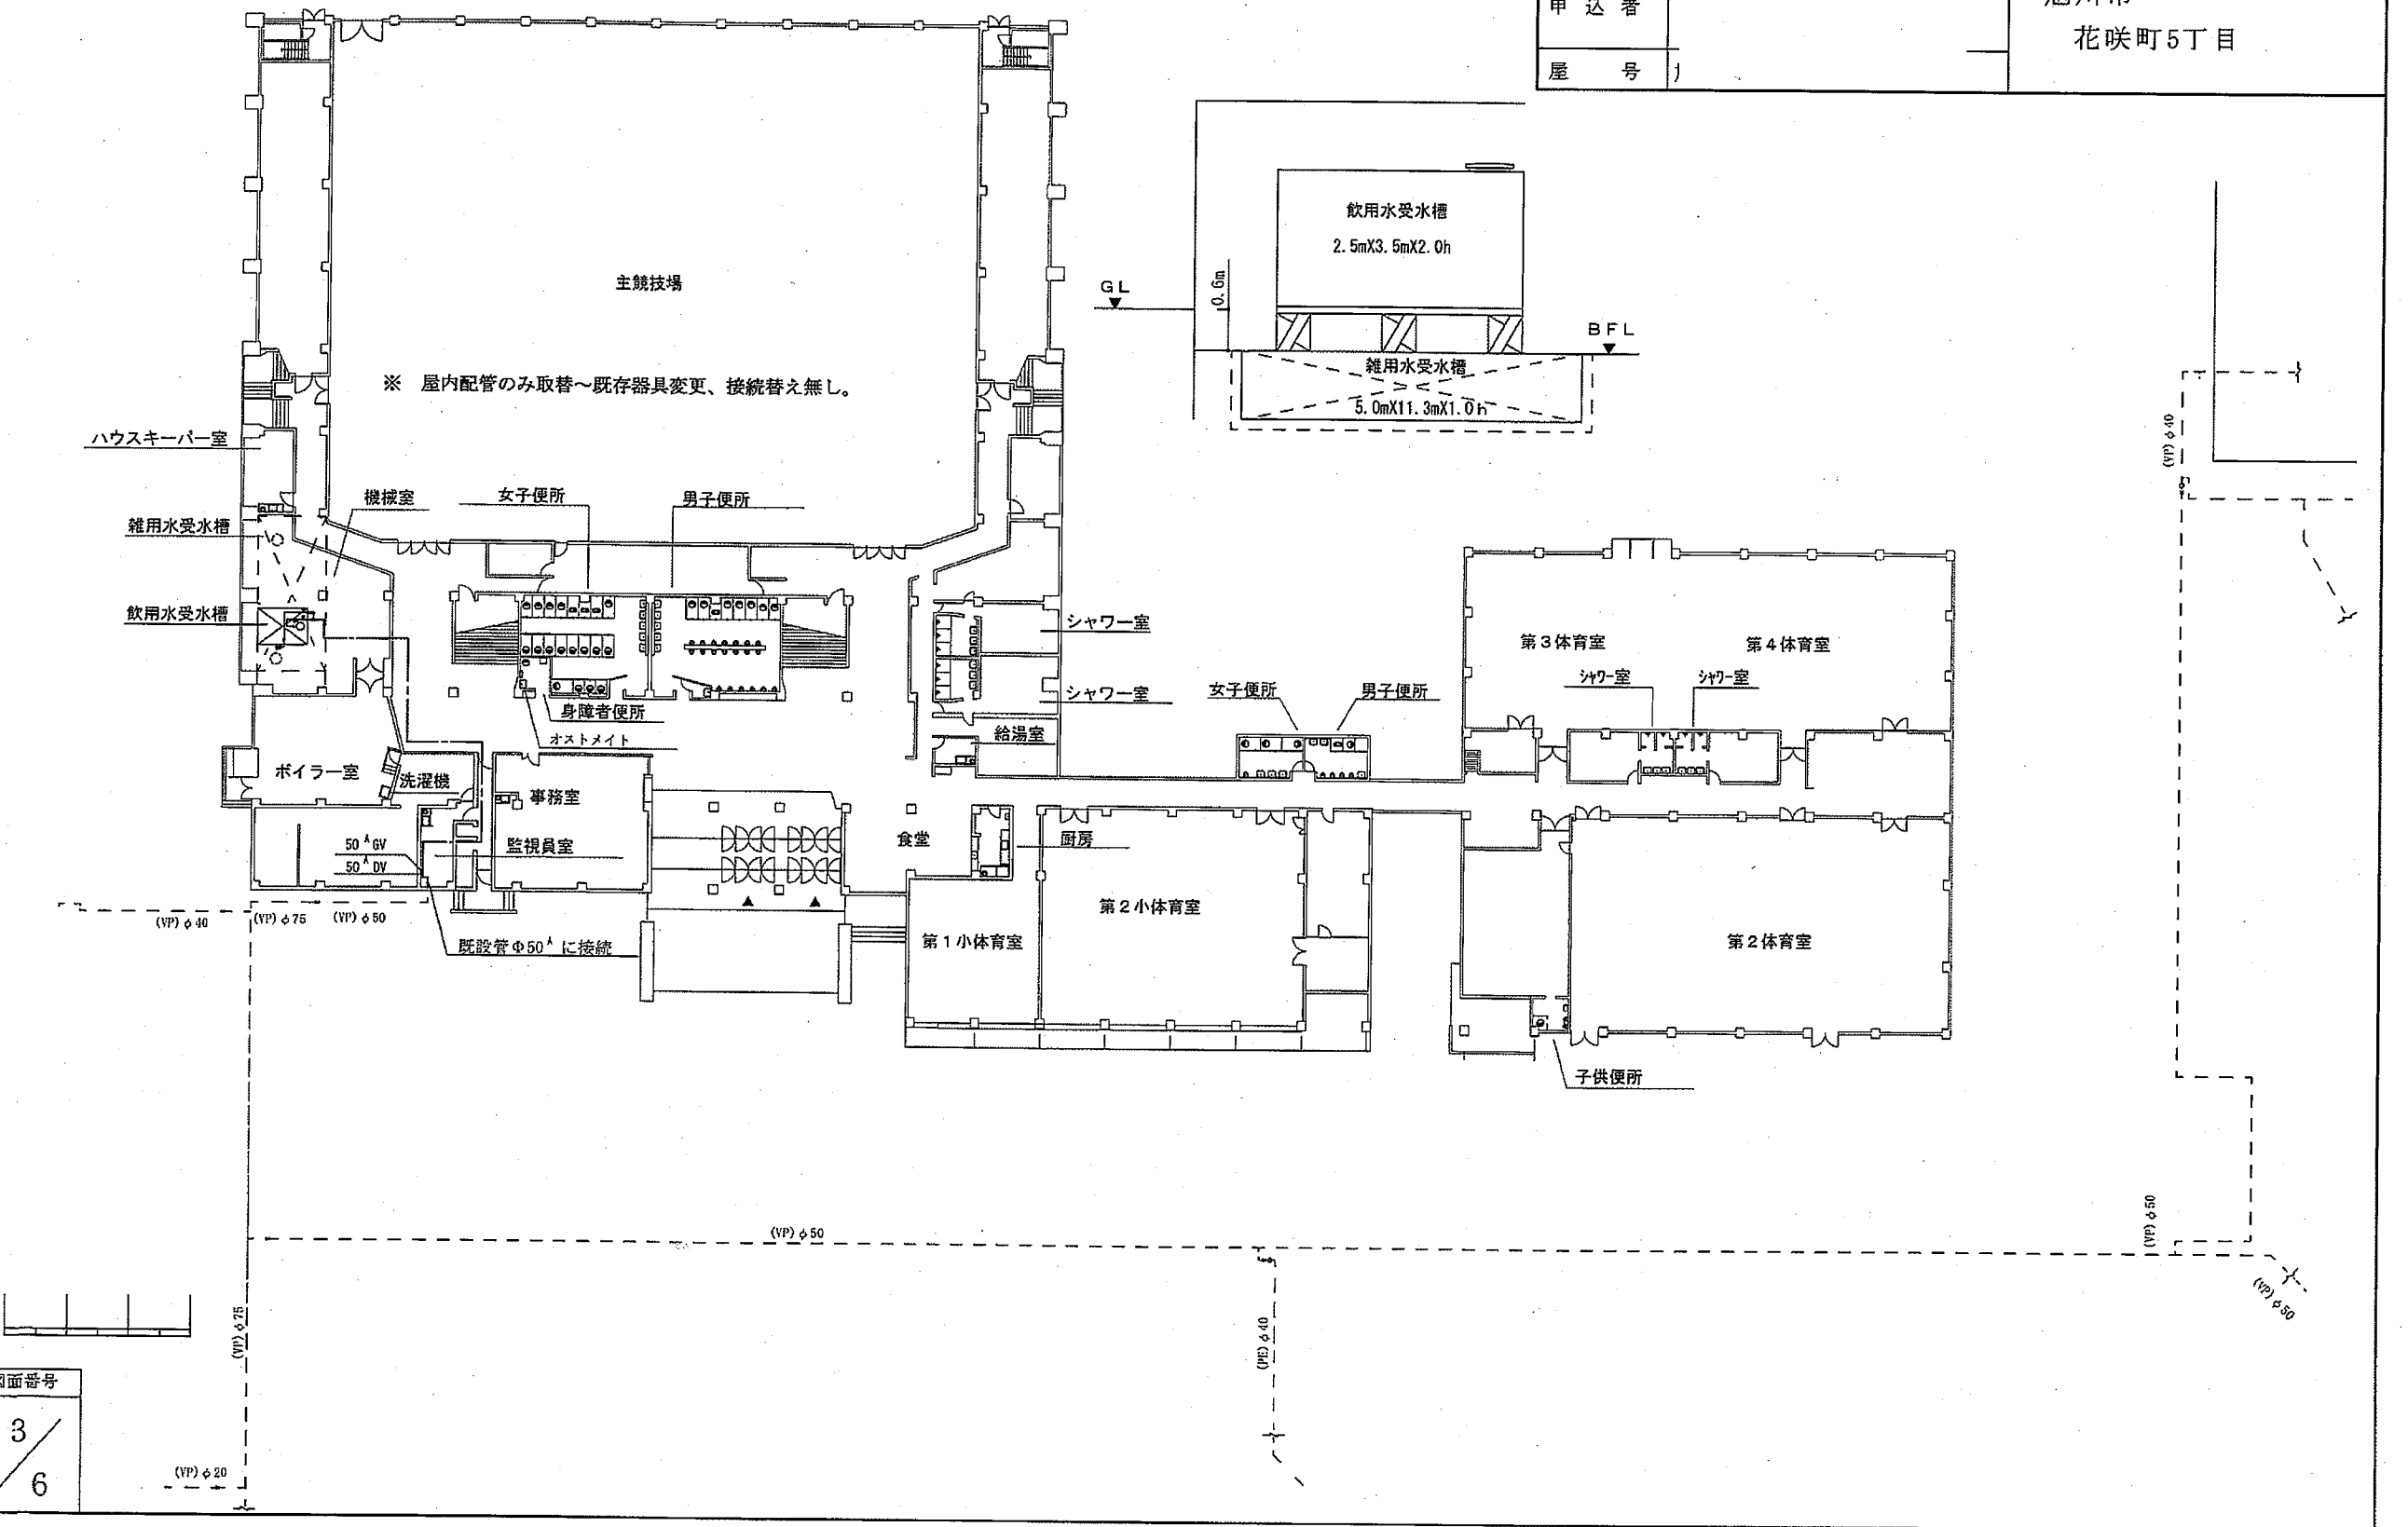




S = □ 1/100 ・ ■ 1/200

受付番号	R1-1475	工事箇所
申込者		旭川市
屋号		花咲町5丁目

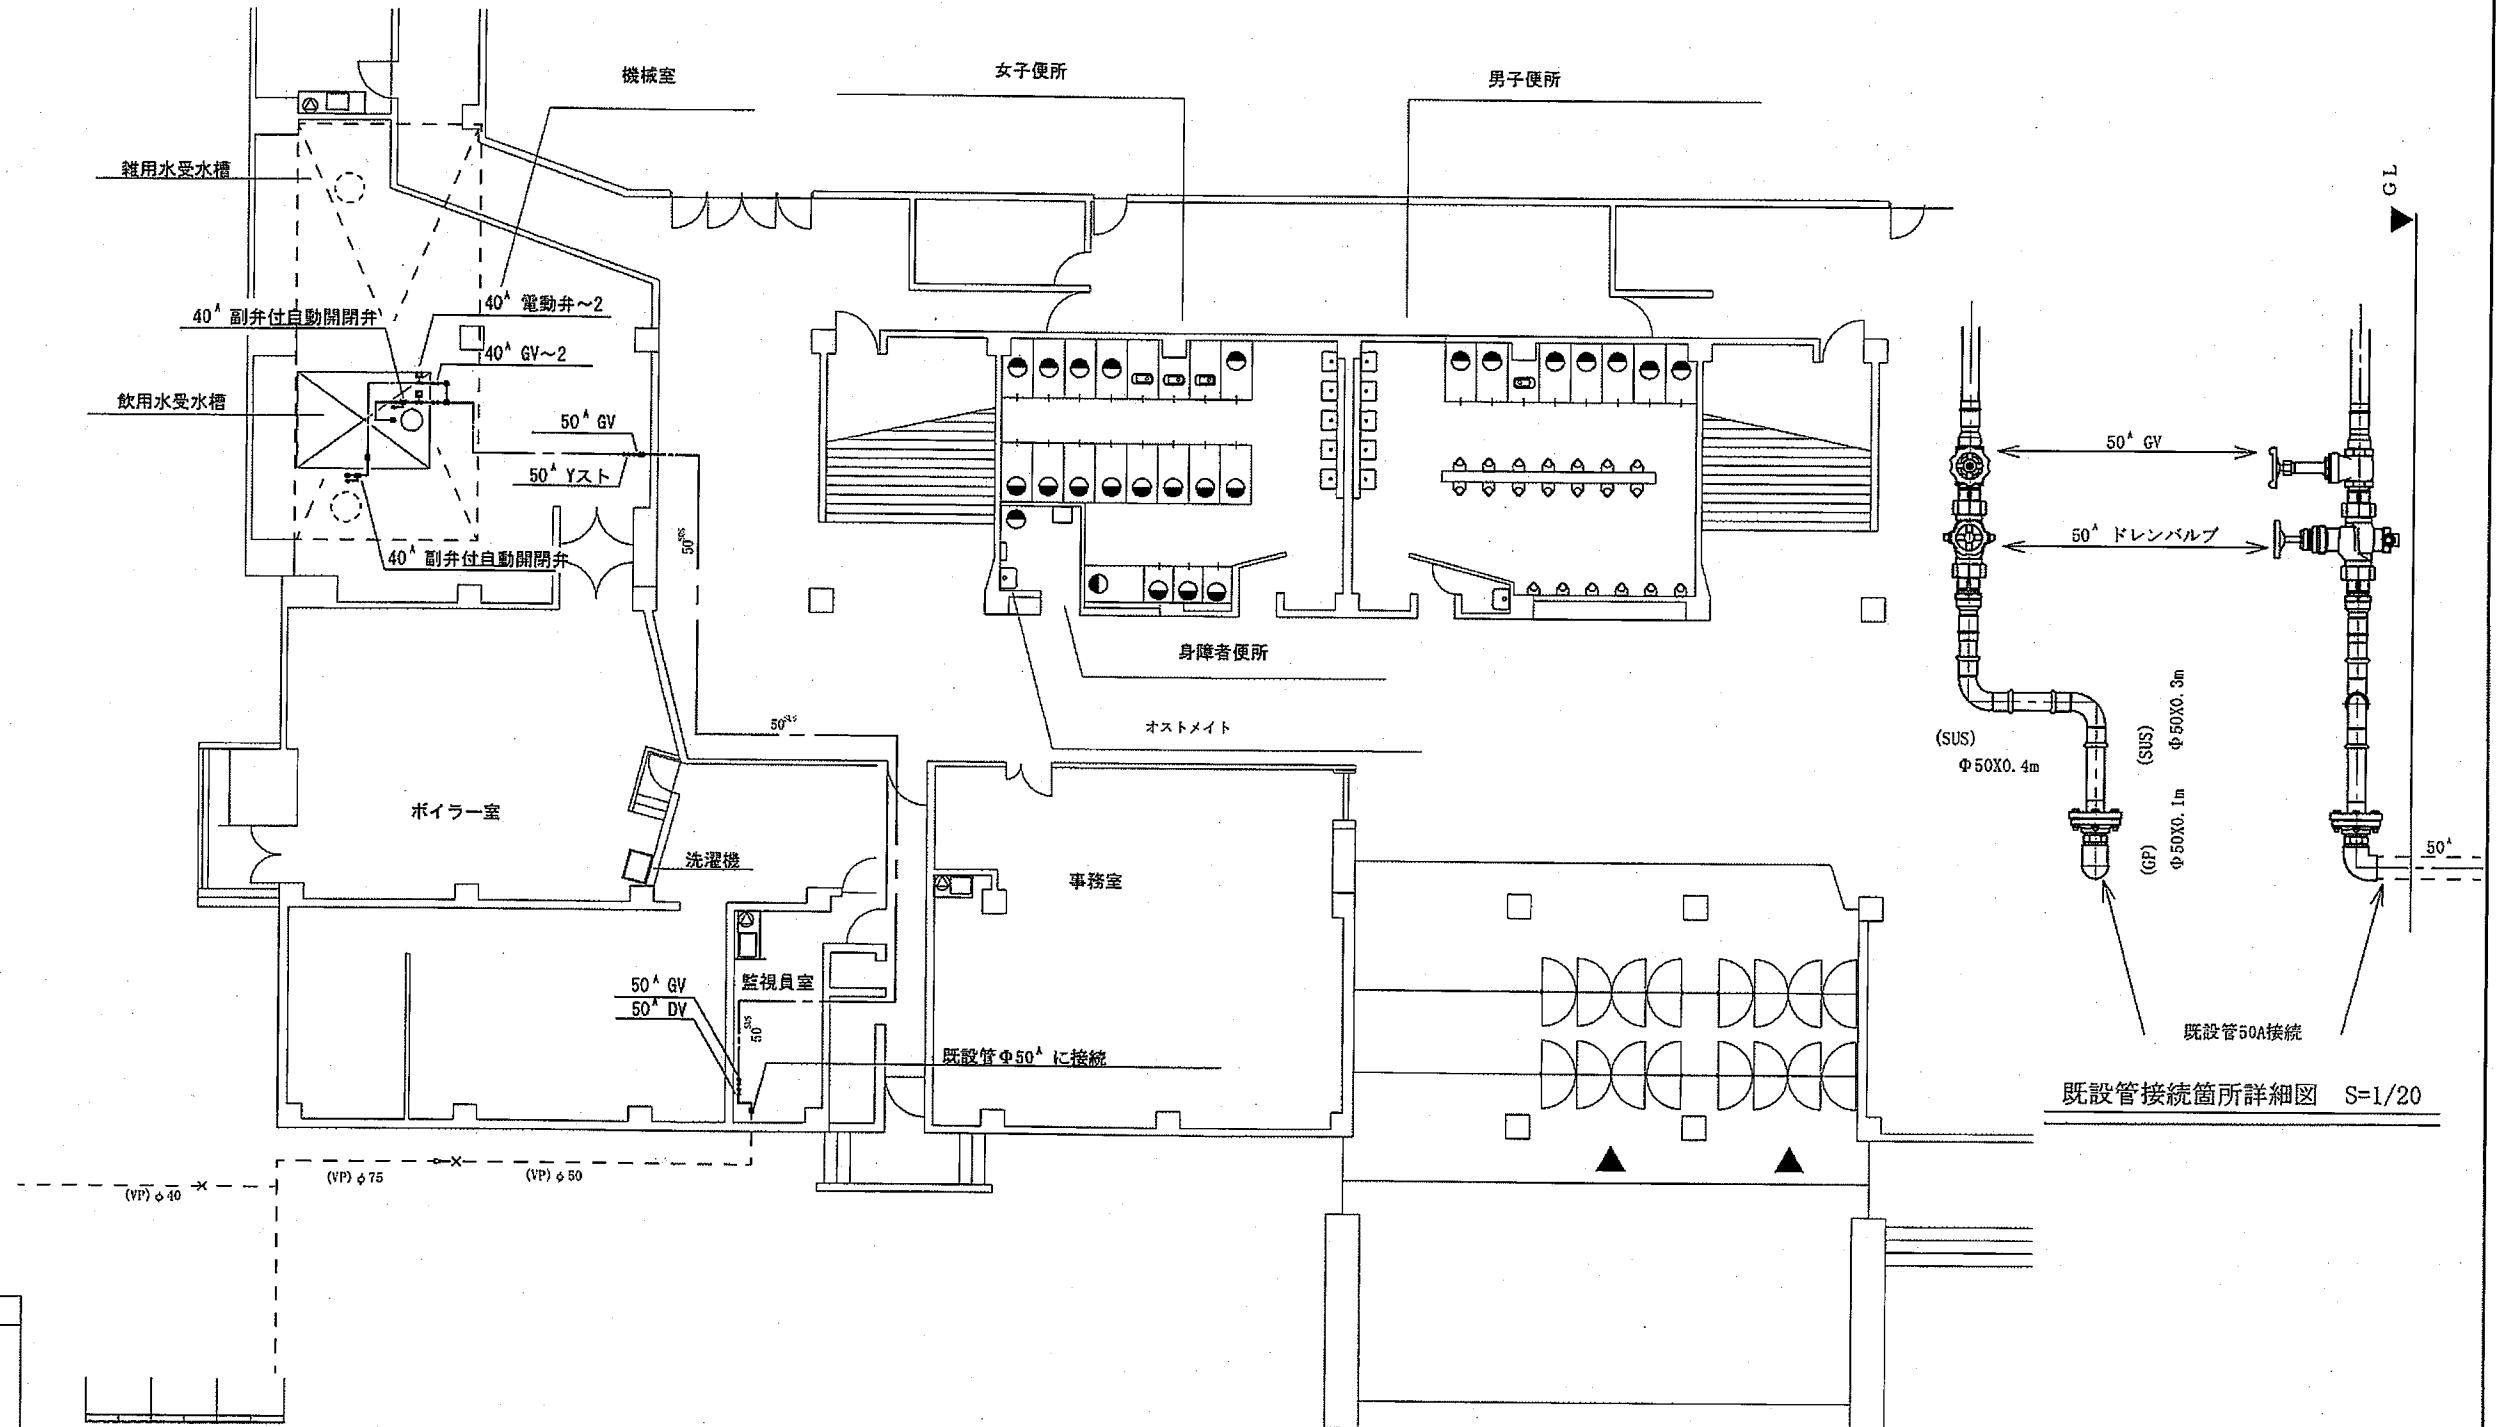

S = ■ 1/50 □ 1/200

受付番号	R1-1475	工事箇所
申込者		旭川市
屋号		花咲町5丁目

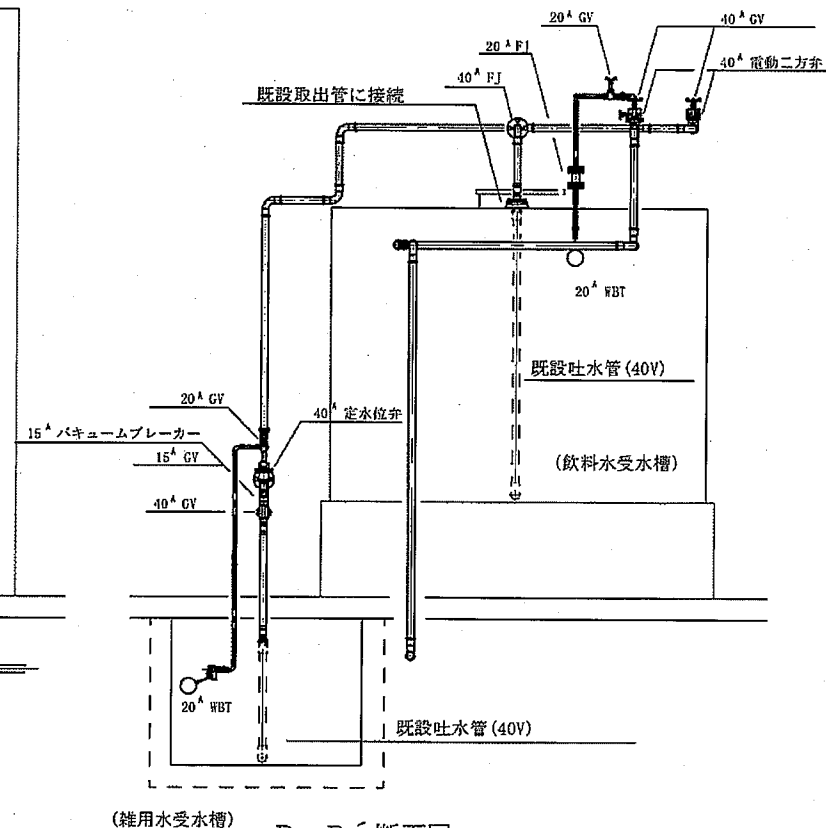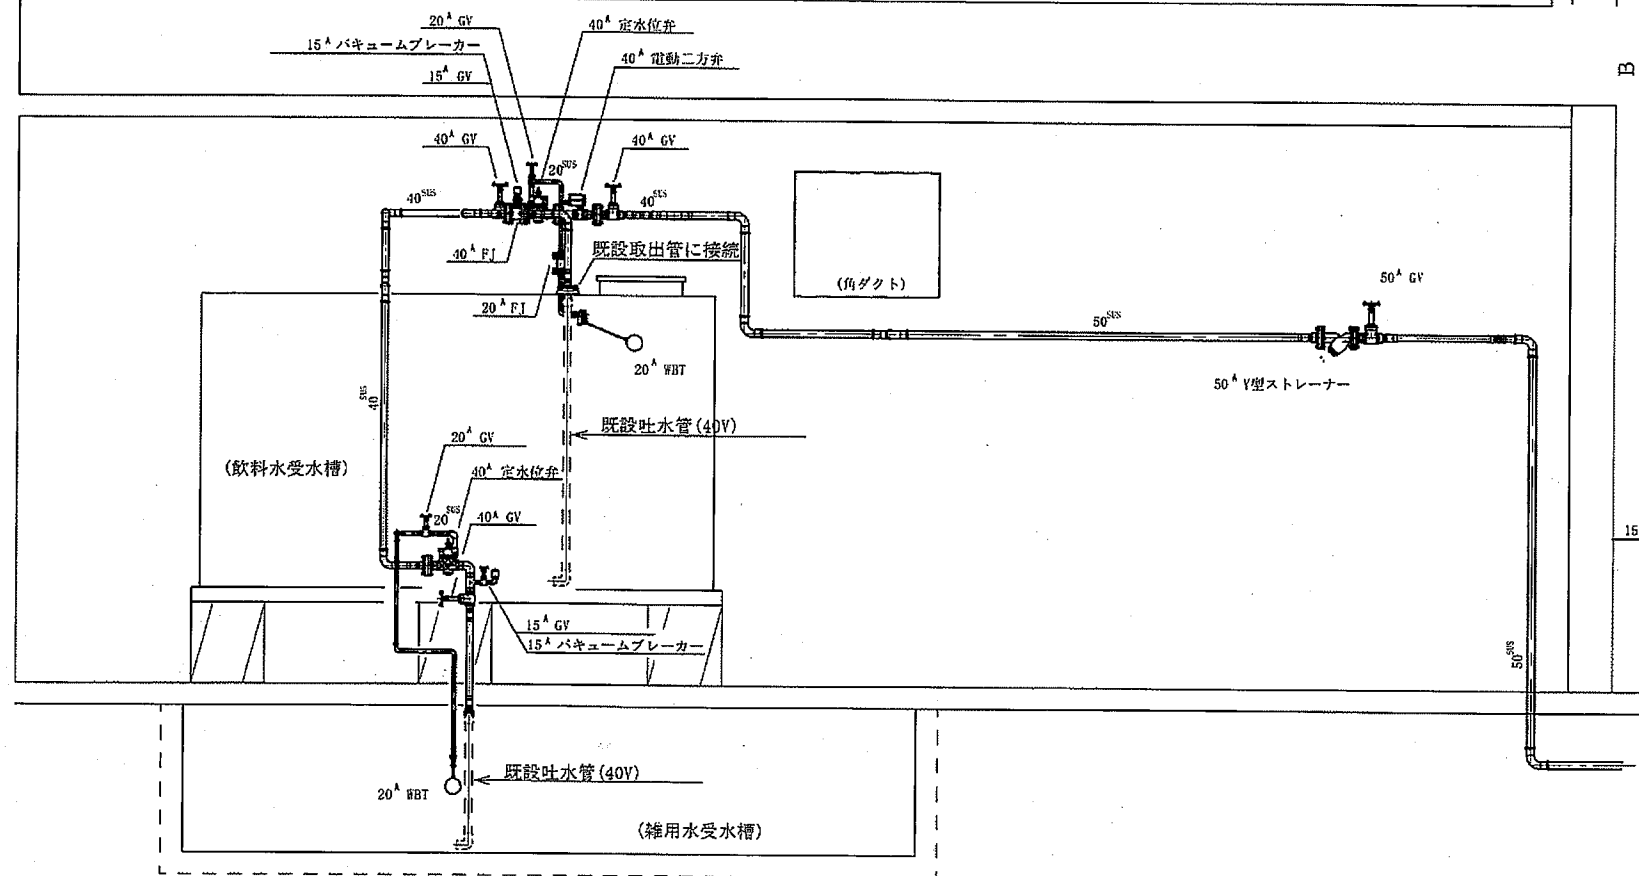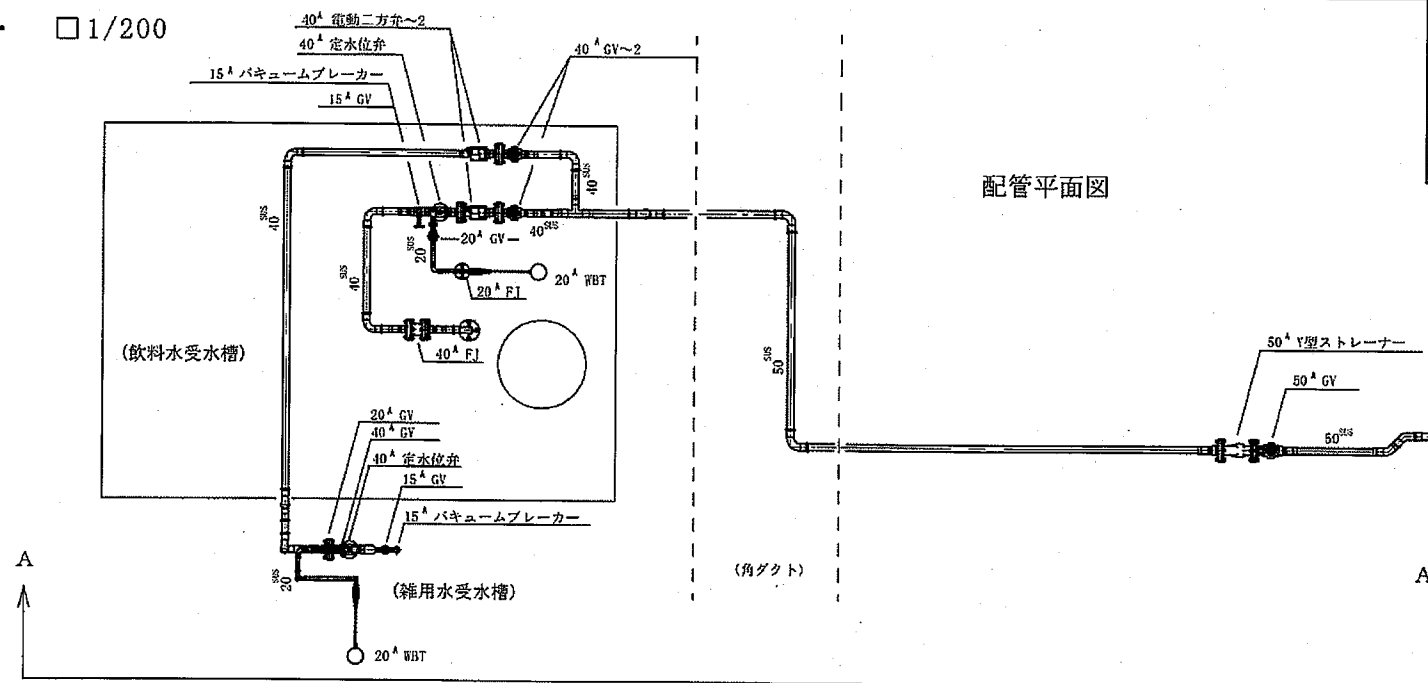


図面番号

5

6

S = ■ non □ 1/200

受付番号	R1-1475	工事箇所
申込者		旭川市
屋号		花咲町5丁目

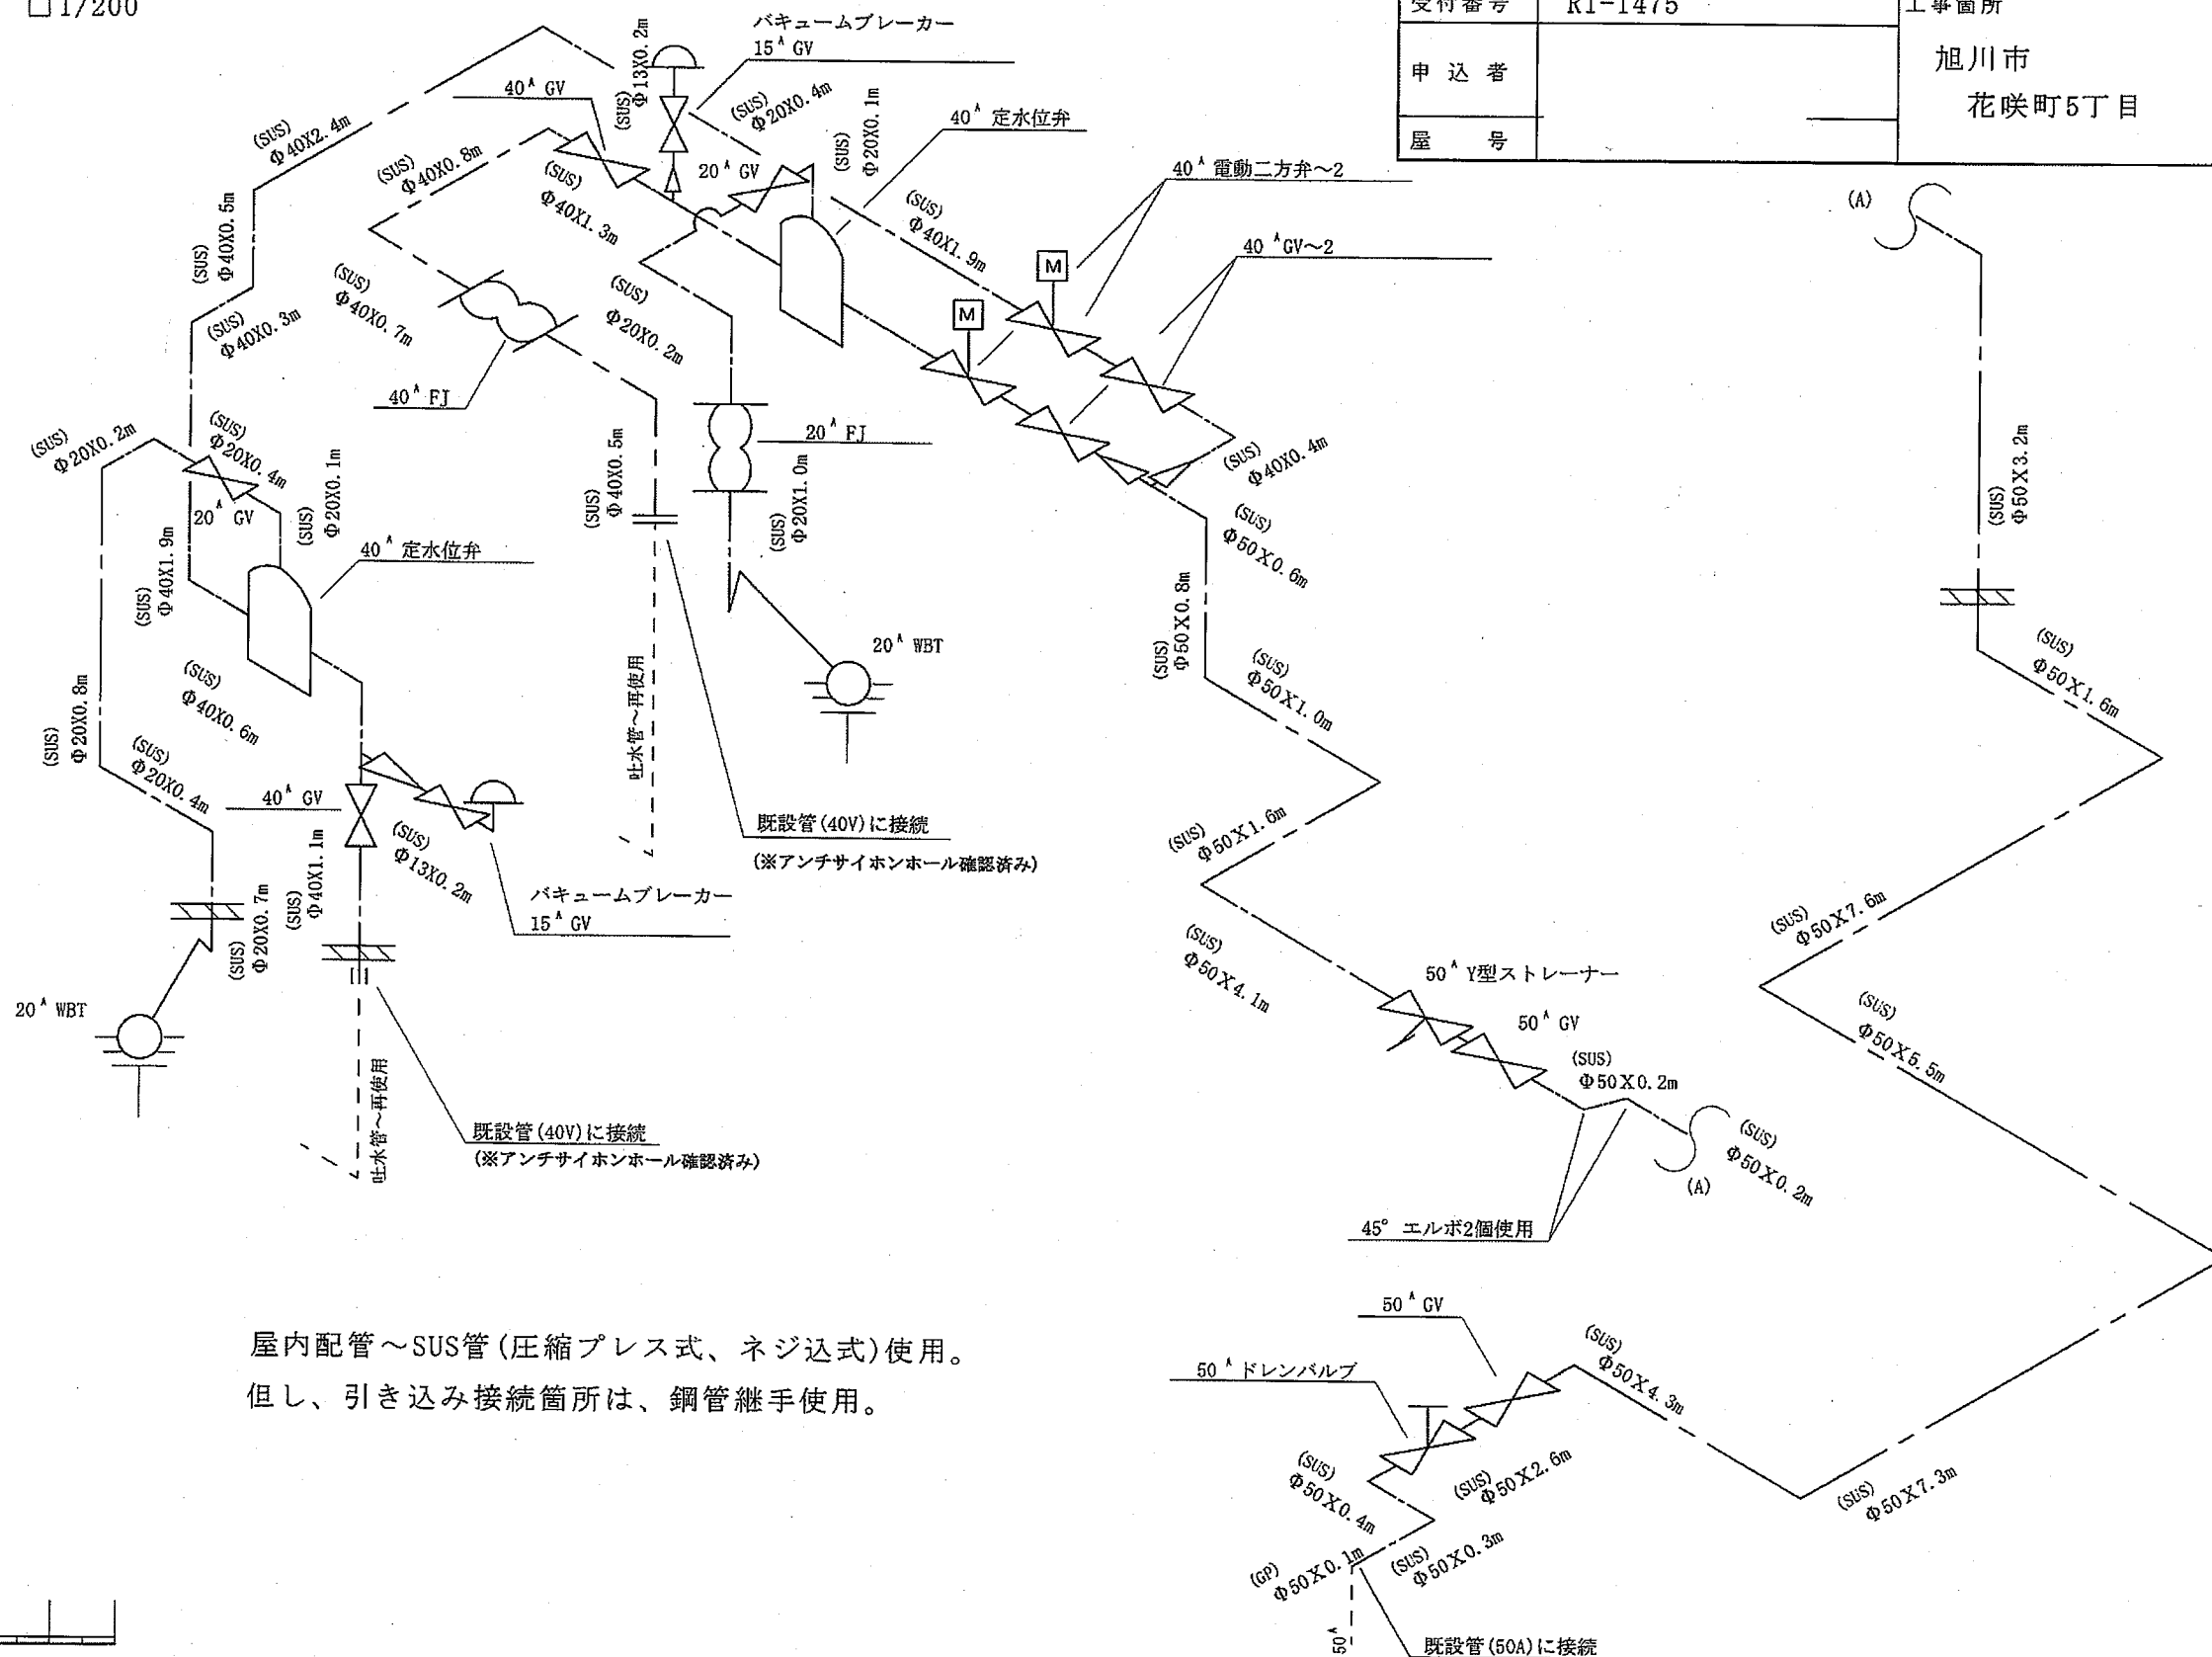

図面番号

6/6