

近交研7~9
9~11 自営室内馬場1~2

自営総合体育館3~5

NO.1 NTTケーブル収容

平成36年 2月 8日 作成




近文公園 3~6~7
4 6~ 自営総合プール~2

近文公園 7~ 自営陸上競技場
4 ~ 自営公衆トイレ

近文公園 7~ 9~10
4 10~ 自営近文相撲場 1
X10.2

平成36年 2月 8日 作成

NTT
4~7~11~12

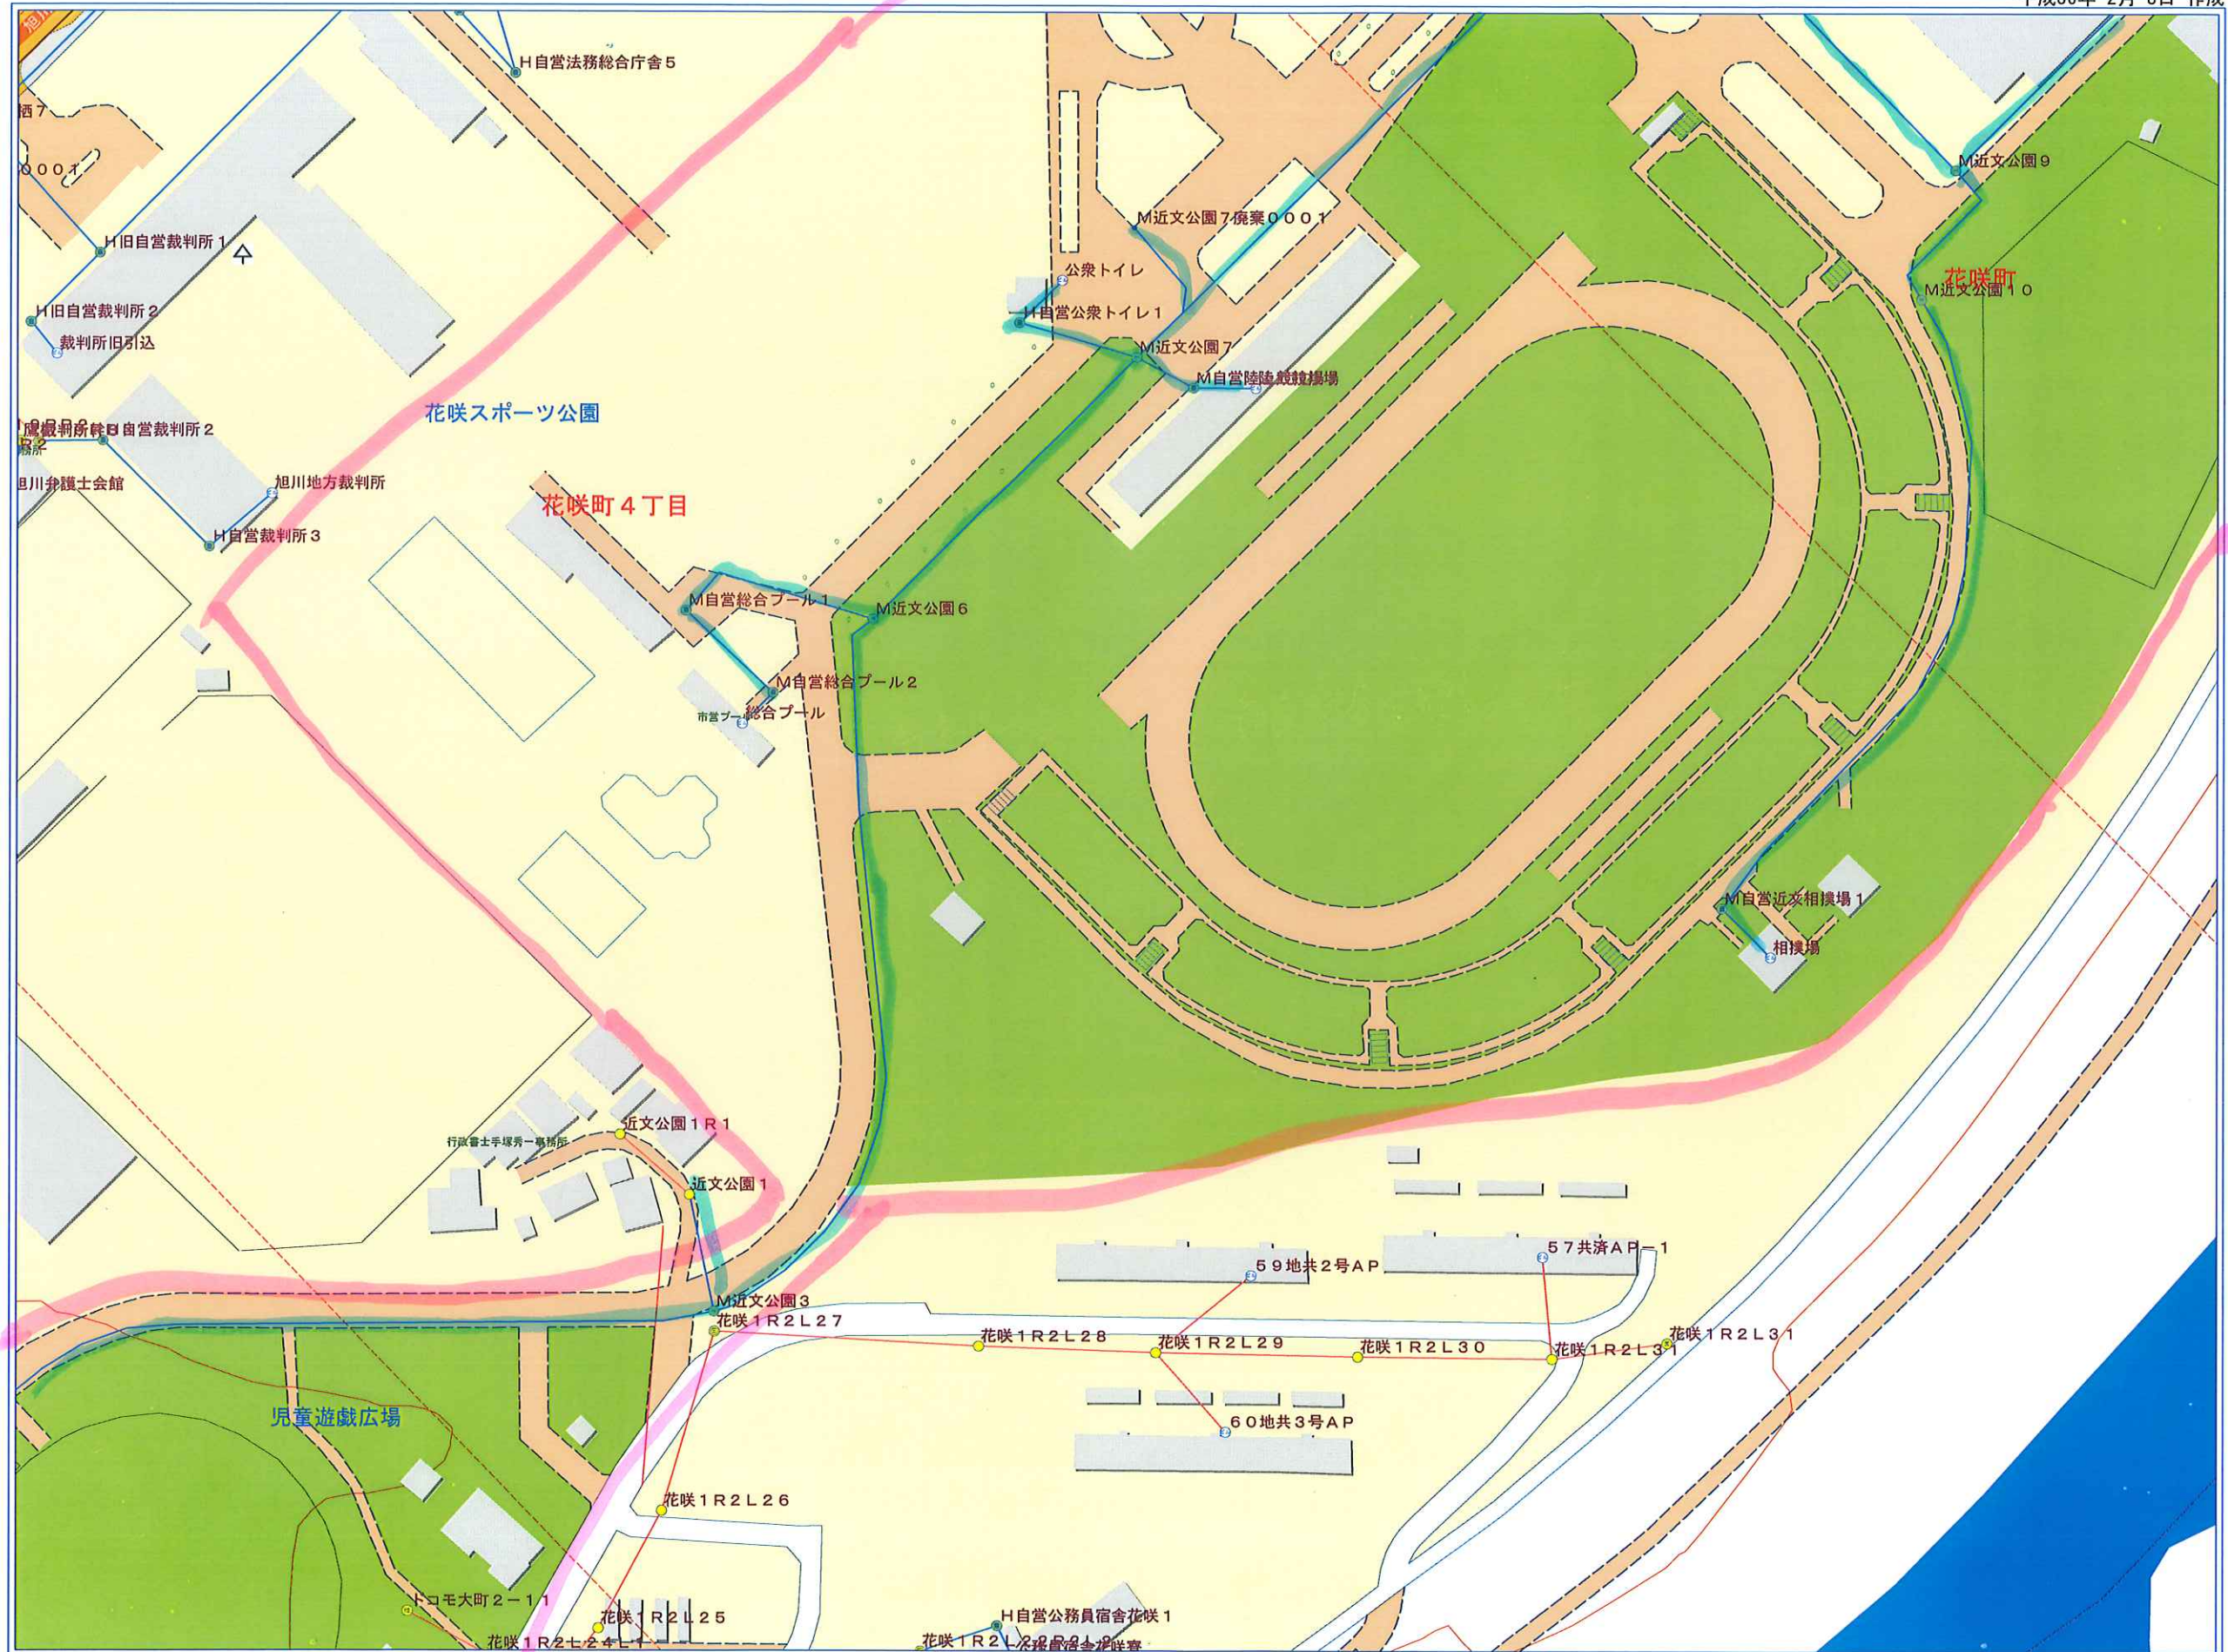

M近文公園 2R1~2R1R1
自営テニス1~4.

M近文公園1~自営硬式野球場1~スタルヒン球場
1~2~自営球技場
2~3.

X10.3
平成36年 2月 8日 作成
NTTビル
収容




AL04


724

平成36年 2月 8日 作成



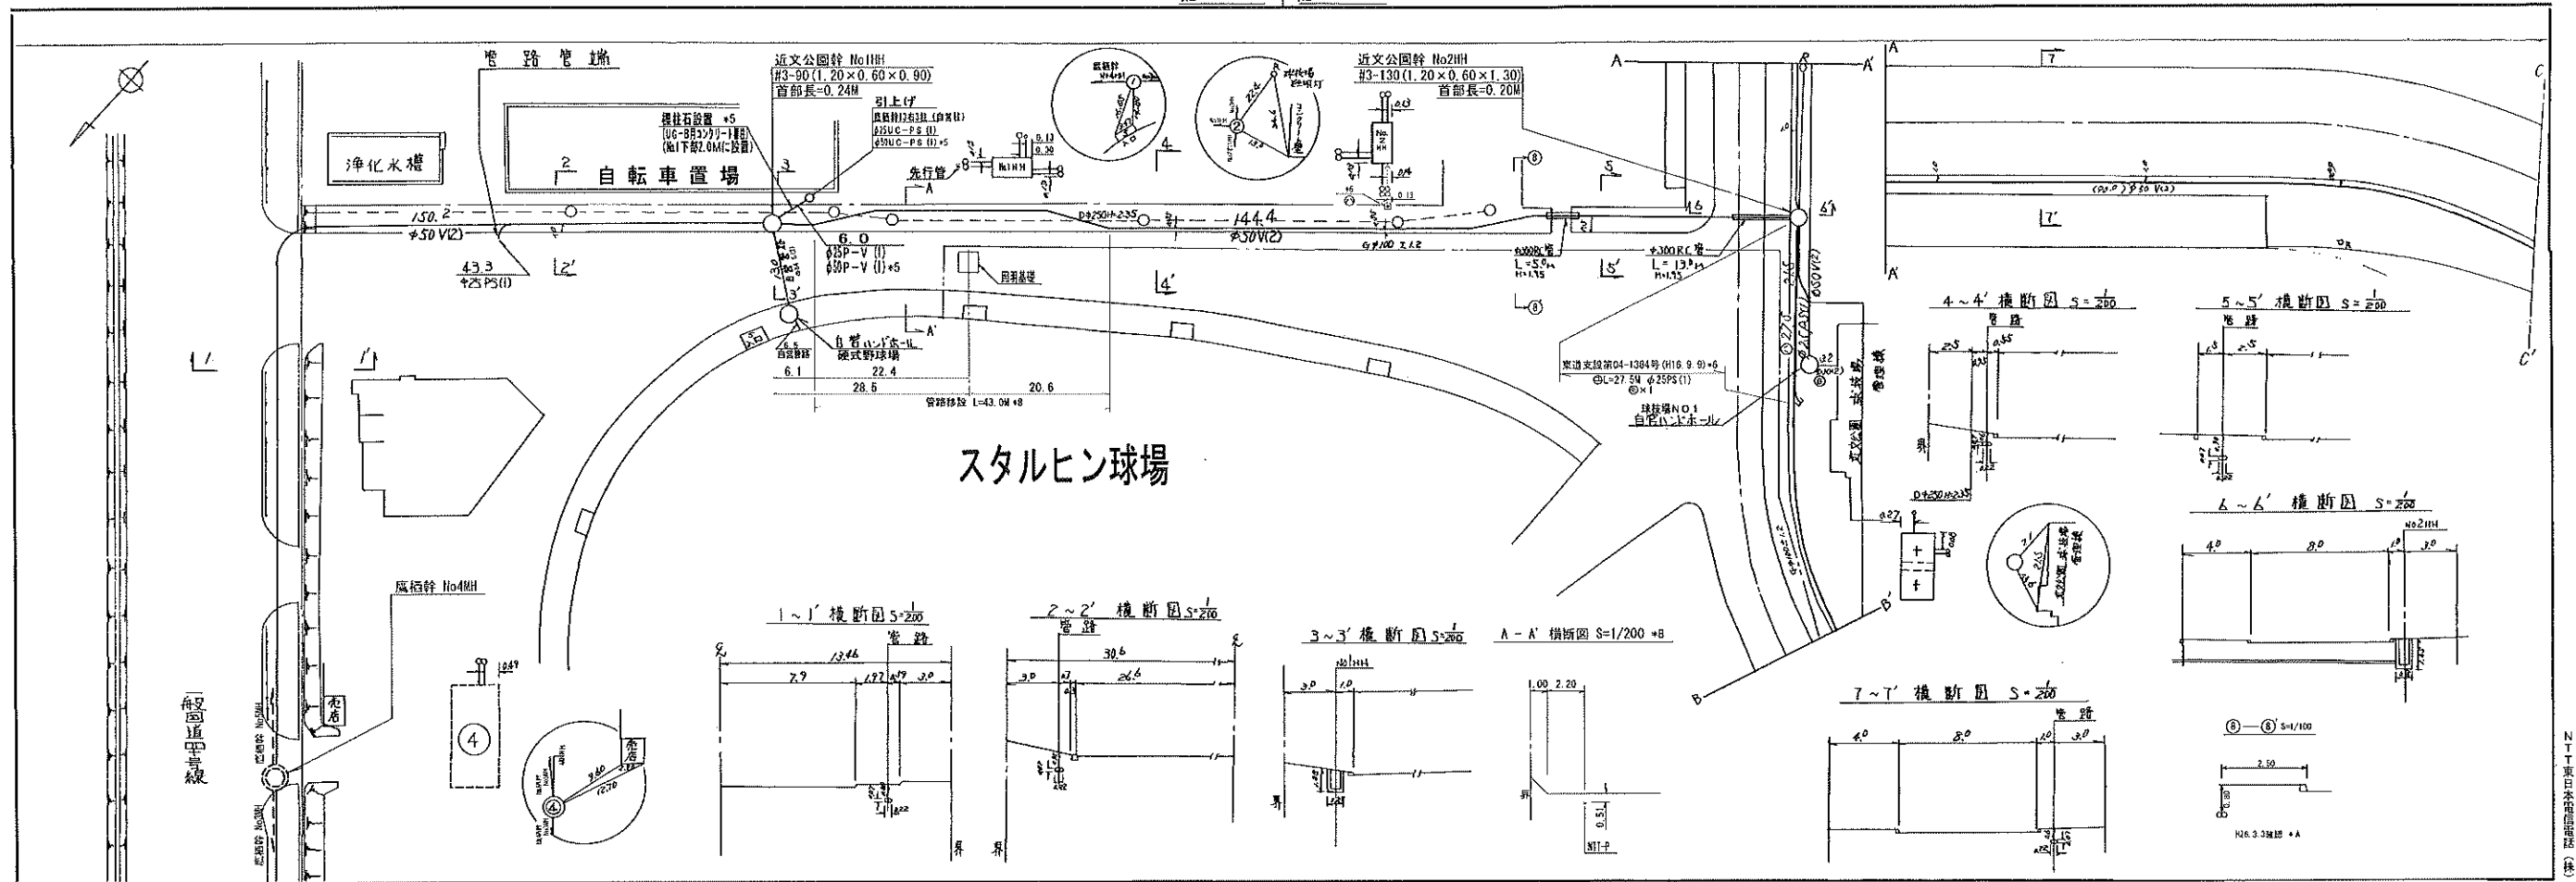

部分修正	管理No	施工年月日	理由	責任者	施工会社	その他	管理No	施工年月日	理由	責任者	施工会社	その他	作成理由				年月日	申請番号	回	年月日	申請番号	工事No	管理No	施工年月日	理由	責任者	施工会社	その他	部分修正		

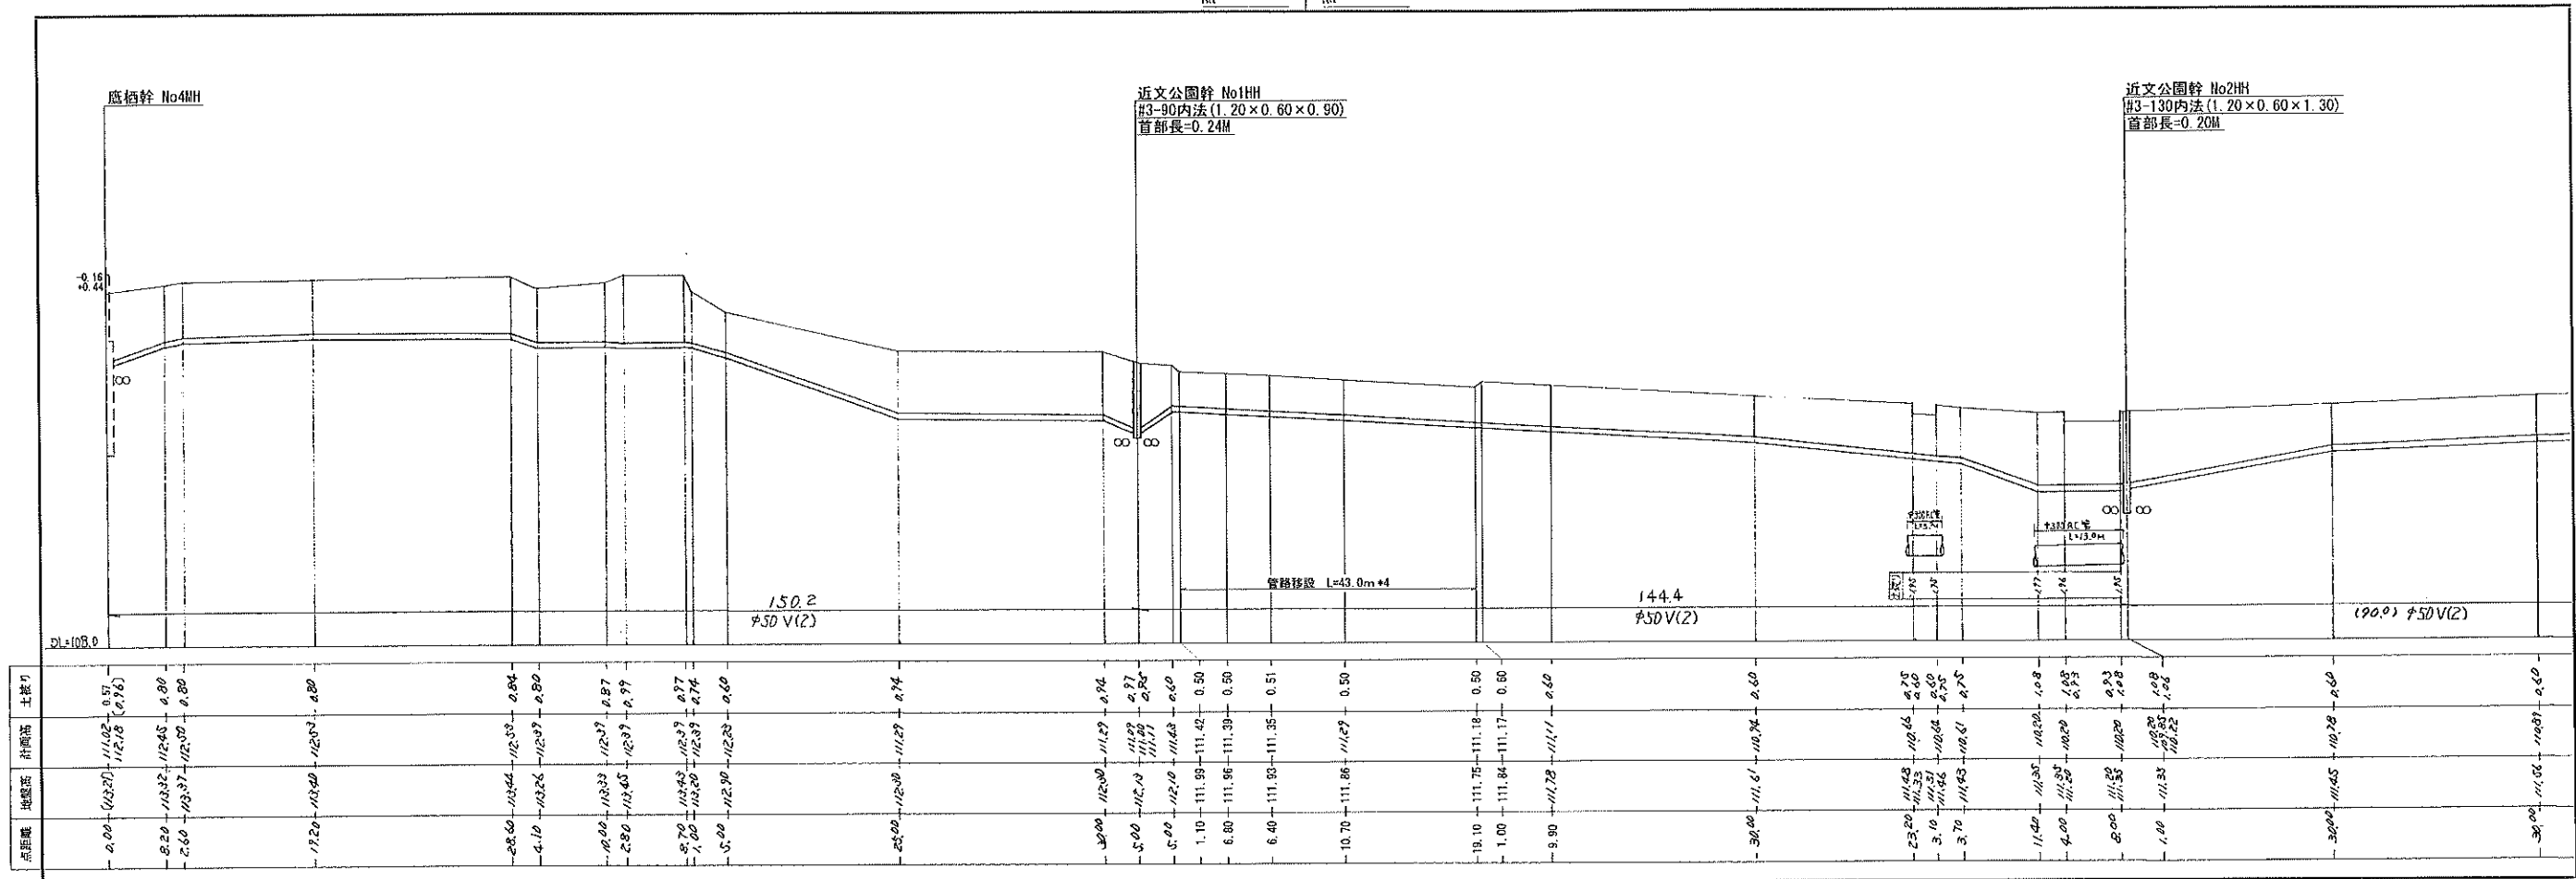


管理No	施工年月日	理 由	責任者	施工会社	その他
* 1	H13. 3	現況調査	荒 木		
* 2	H18. 1	現況調査	内 村		
* 3	H18. 12	旭川春光サ松	堀 井 つかん		
* 4	H24. 12	陥没S	黒 井 つかん		

管理No	施工年月日	理 由	責任者	施工会社	その他
* 5					
* 6					
* 7					
* 8					

作 年 月	S59. 11	縮 尺	縦: 1/50 横: 1/500	図 名	P. R. 40. 34 (地下配)
理 由	更 改	縮 尺	旭 川	縦 断 面 図	
NIT(東日本北海道支店)エリア					
ビル名	春 光	線名	近文公園幹	町番	1

管理No	施工年月日	理 由	責任者	施工会社	その他
* 9					
* 10					
* 11					
* 12					


固 定 使 用 者 欄			
管理No	施工年月日	理 由	責任者
* A		立会業務	設備管理
* B		現況調査	設備管理
* C	H22. 8	PR整備	伊 藤 弘樹

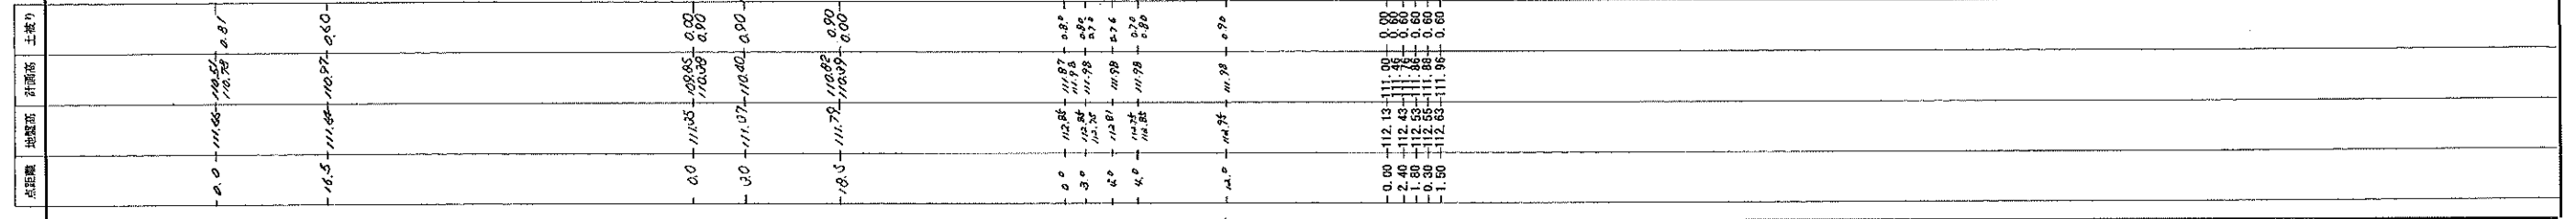

部分修正	管理No.	施工年月日	理 由	責任者	施工会社	その他	部分修正	管理No.	施工年月日	理 由	責任者	施工会社	その他	作成年月日	\$58.11	坪尺	縦：1/50 横：1/500	P. R. 40. 34 (地下配)	国名	縦断面図		
	* 1	S60. 12	橋上(土)	東			* 5															
	* 2	H14. 9	堀川管内No131	佐々木			* 6															
	* 3	H18. 1	現況調査	内村			* 7															
	* 4						* 8															
														ビル名	春光	線名 区間	近文公園幹	国番	8			

部分 修正	管理No	施工年月日	理 由	責任者	協工会社	その他
	* 9					
	* 10					
	* 11					
	* 12					
部分 修正	固 定 使 用 者 欄					
	管理No	施工年月日	理 由	責任者	その他	
	* A		立金業務		設備管理	
	* B		現況調査		設備管理	
	* C	H22 8	PR整備	伊 藤	設備管理	

近 文 公 園 内

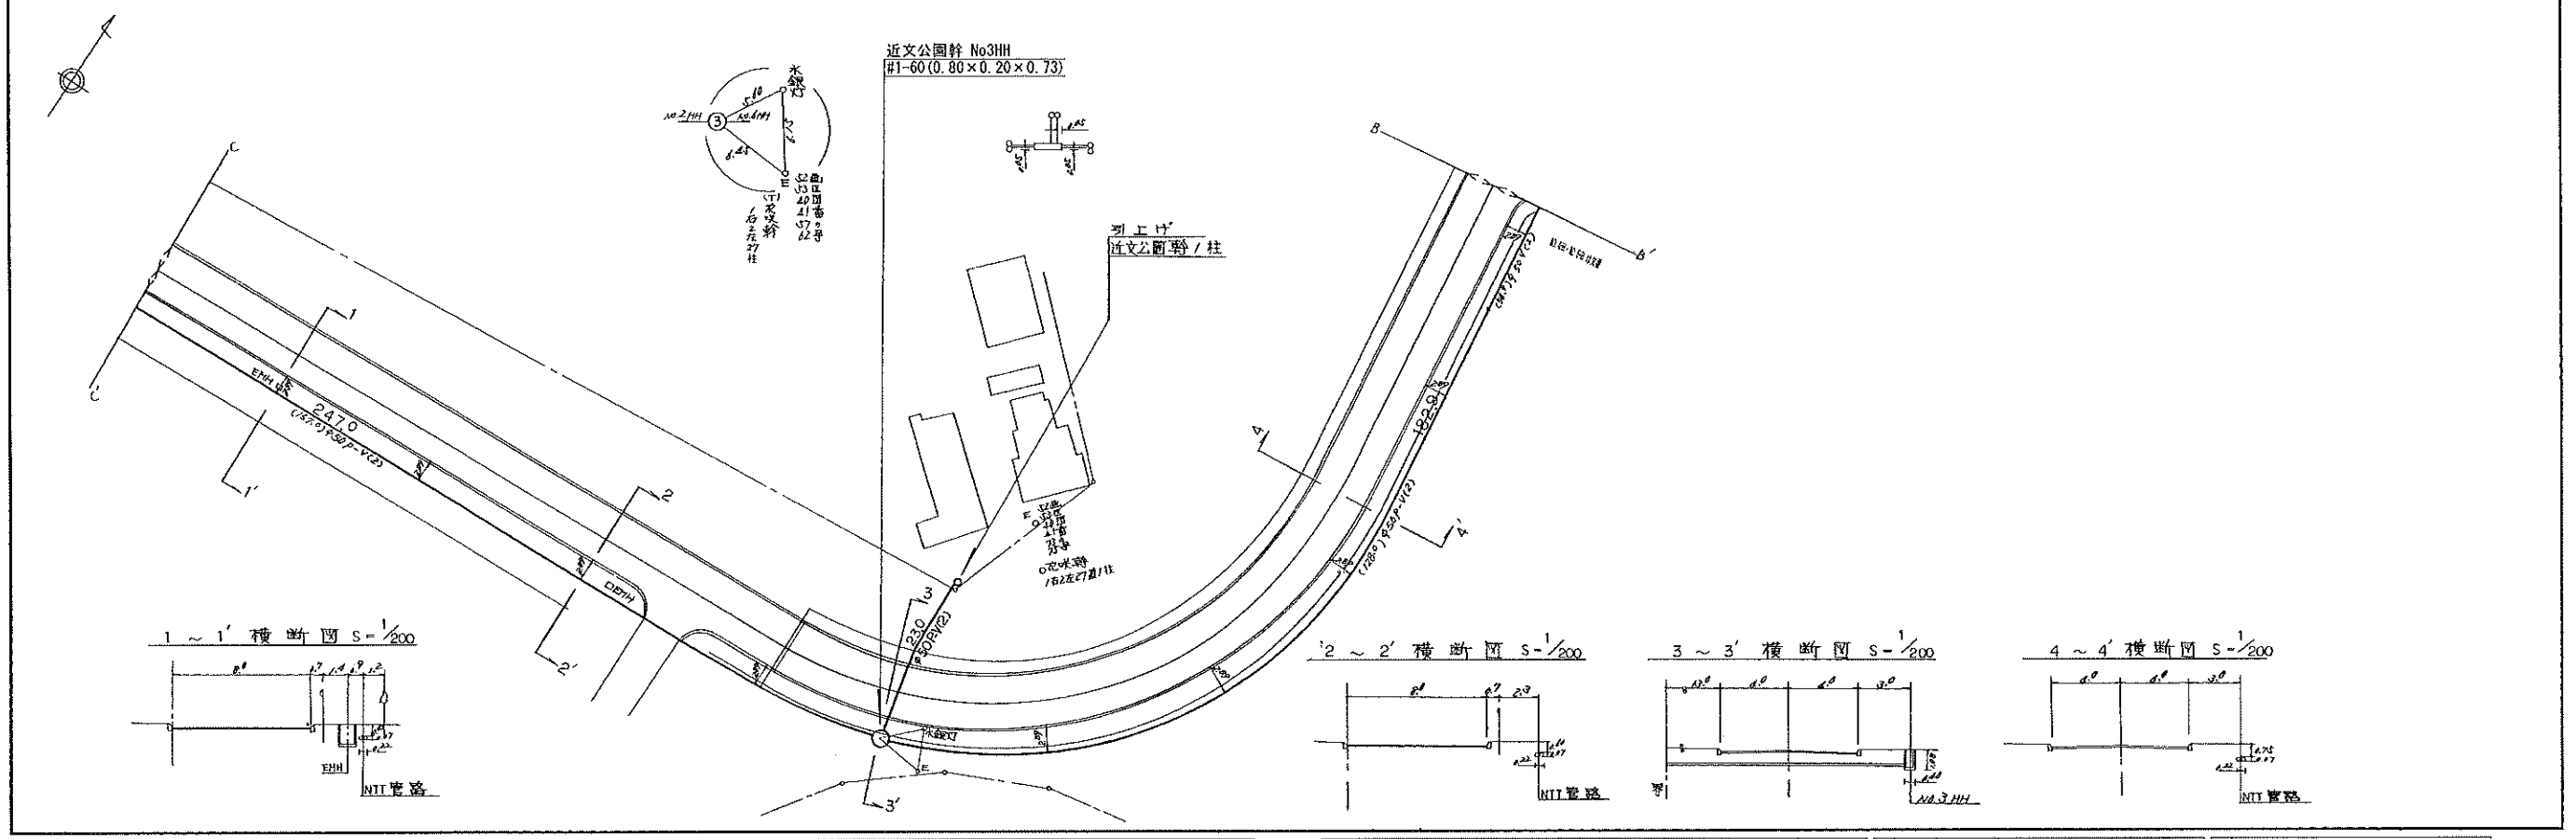

管理No	施工年月日	理 由	責任者	施工会社	その他	管理No	施工年月日	理 由	責任者	施工会社	その他
* 1	H 7. 7	固定資産現況	内 村			* 5					
* 2						* 6					
* 3						* 7					
* 4						* 8					


作 年 月	S61.12	規 尺	1/500	図 名	P. R. 40. 33 (地下配)
成 理 由	新 規				平 面 図
NTI東日本北海道支店	エリア	旭 川			
ビル名	春 光	検名	近文公園幹	回 番	2

年 月 日	申 請 番 号	年 月 日	申 請 番 号	工 事 No	管理No	施工年月日	理 由	責任者	施工会社	その他
S61.6.18	旭支渉第08-006号	S61.6.23	61公指令第247号		* 9					
					* 10					
					* 11					
					* 12					

協 議	協 議	協 議	協 議	協 議	協 議	協 議	協 議	協 議	協 議	協 議

部 分 修 正	部 分 修 正	部 分 修 正	部 分 修 正	部 分 修 正	部 分 修 正	部 分 修 正	部 分 修 正	部 分 修 正	部 分 修 正	部 分 修 正

管理No	施工年月日	理 由	責任者	施工会社	その他	管理No	施工年月日	理 由	責任者	施工会社	その他
* A		立会業務				* A		立会業務			
* B		現況調査				* B		現況調査			
* C	H22. 8	PR整備	伊 藤			* C	H22. 8	PR整備	伊 藤		

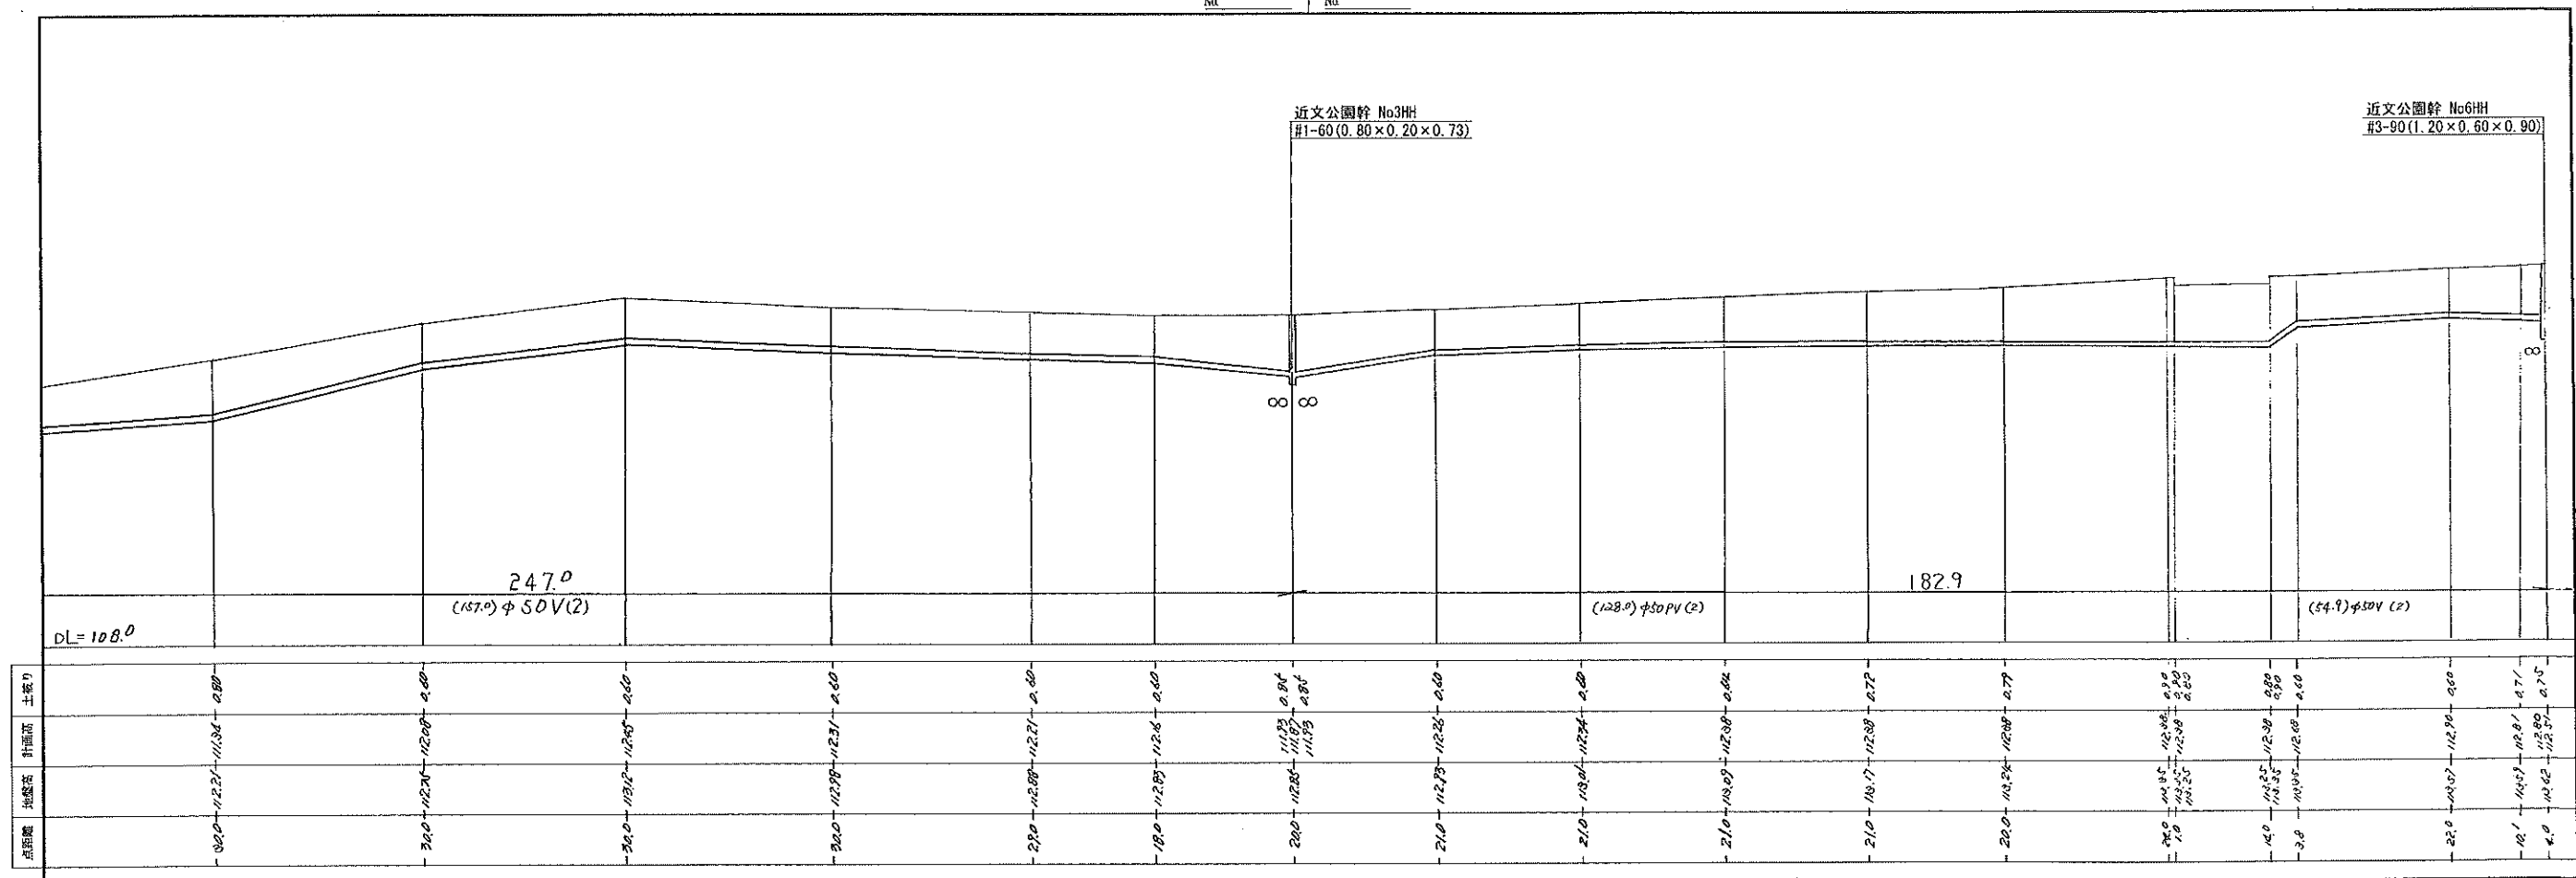


部分修正	管理No	施工年月日	理由	責任者	施工会社	その他	部分修正	管理No	施工年月日	理由	責任者	施工会社	その他	作	年月	S61.12	縮尺	図名	P. R. 40. 34 (地下配)
	* 1							* 5						成	理由	更改	縮尺	図名	
	* 2							* 6									縮尺	図名	
	* 3							* 7									縮尺	図名	
	* 4							* 8									縮尺	図名	

ビル名	春光	縮尺	図名	近文公園幹	図番	2
-----	----	----	----	-------	----	---

部分修正	管理No	施工年月日	理由	責任者	施工会社	その他	部分修正	固定使用者欄			
	* 9							管理No	施工年月日	理由	責任者
	* 10							* A		立会業務	設備管理
	* 11							* B		現況調査	設備管理
	* 12							* C	H22. B	PR整備	伊 藤 設備管理



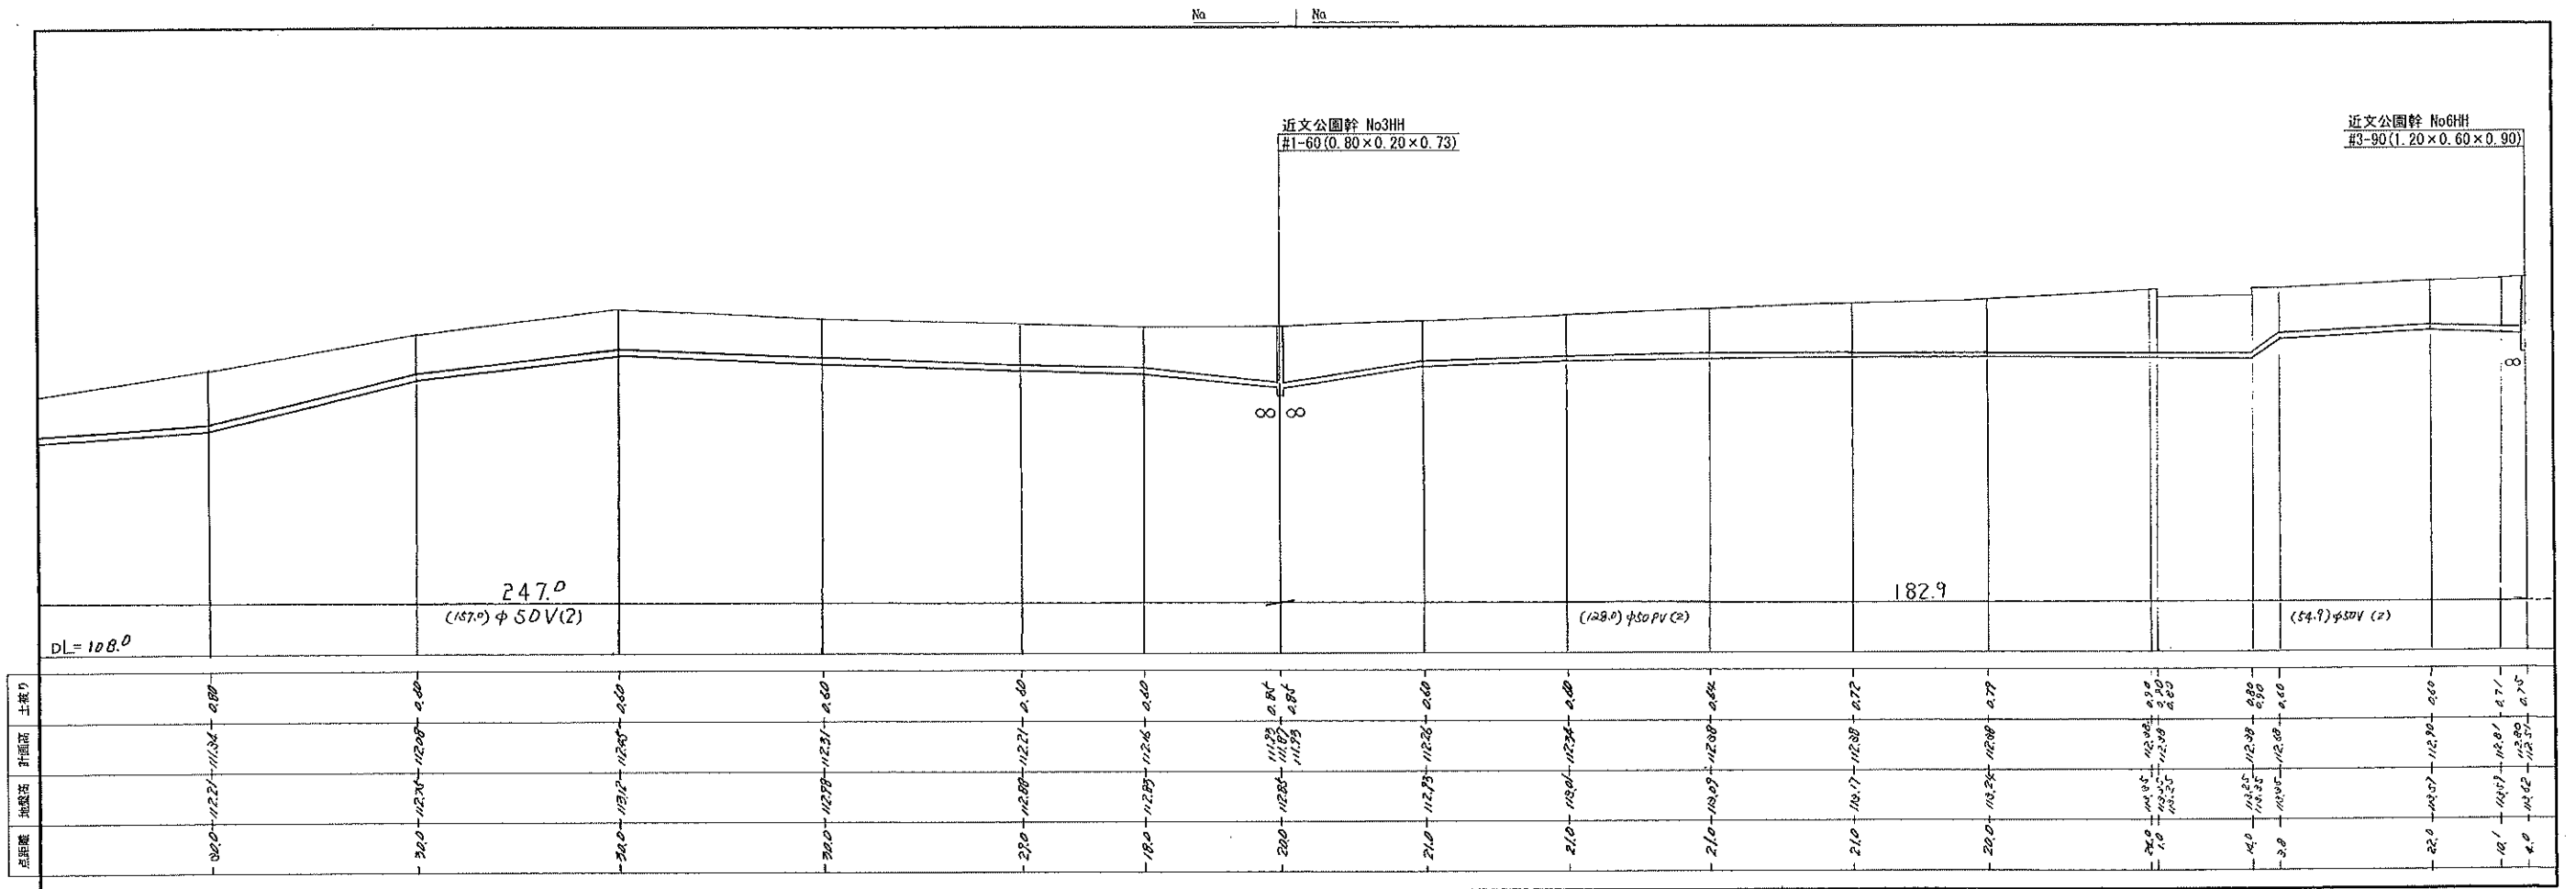

管理No	施工年月日	理由	責任者	施工会社	その他
* 1					
* 2					
* 3					
* 4					


管理No	施工年月日	理由	責任者	施工会社	その他
* 5					
* 6					
* 7					
* 8					

管理No	施工年月日	理由	責任者	施工会社	その他
* 9					
* 10					
* 11					
* 12					

管理No	施工年月日	理由	責任者	その他
* A				
* B				
* C				

日本電信電話公社

近文公園内

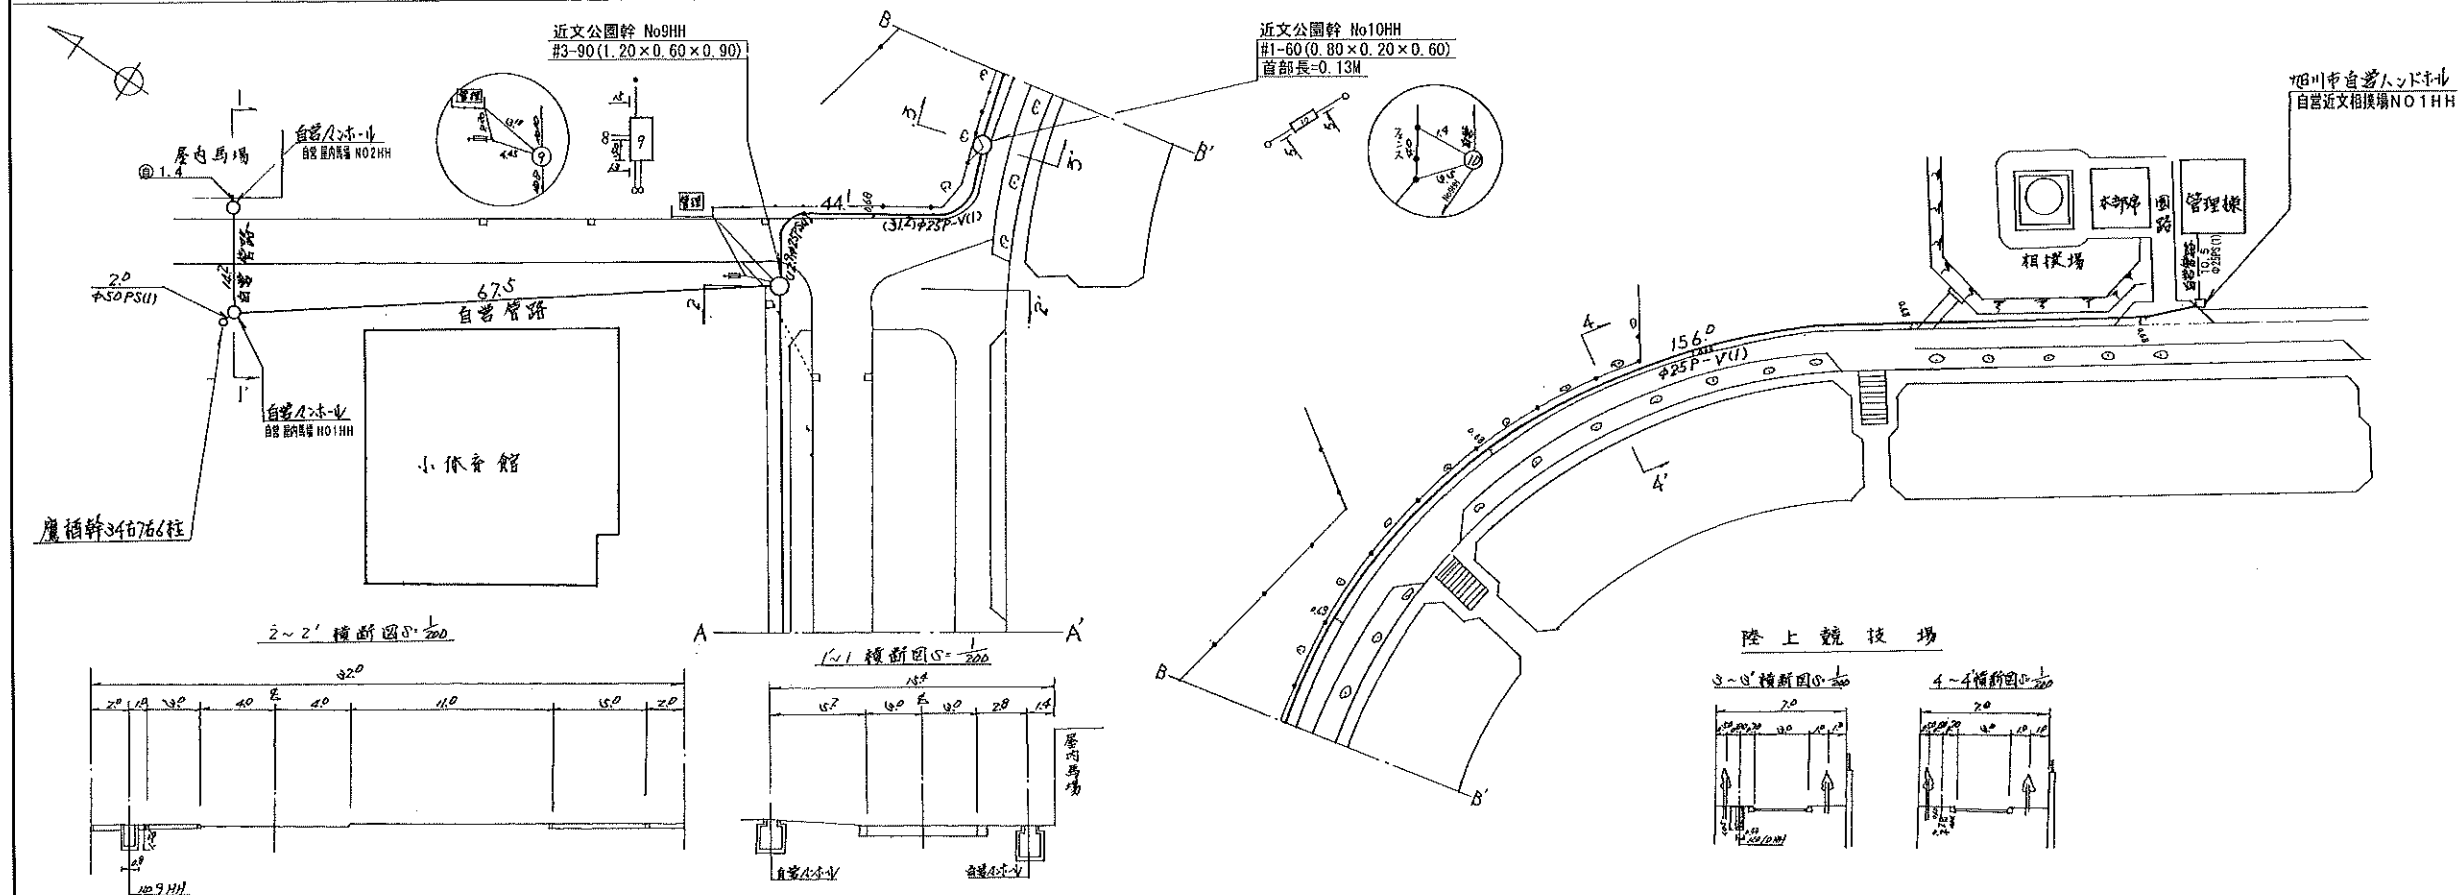

部分 修正	管理No	施工年月日	理 由	責任者	施工会社	その他	部分 修正
	* 1	H 7. 7	固定資産現況	内 村			
	* 2	H8. 1	現況調査	内 村			
	* 3						
	* 4						

管理No	施工年月日	理 由	責任者	施工会社	その他
* 5					
* 6					
* 7					
* 8					

管理No	施工年月日	理 由	責任者	施工会社	その他
* 9					
* 10					
* 11					
* 12					




部 分 修 正	第 1 表						第 2 表					
	管理No	施工年月日	理 由	責任者	施工会社	その他	管理No	施工年月日	理 由	責任者	施工会社	その他
	* 1						* 5					
	* 2						* 6					
	* 3						* 7					
	* 4						* 8					

作 成	年月 理由	\$5.12 新規	幅尺 1/500 横:1/500	図 名	P. R. 40. 34 (地下記)		
					縦 断 面 図		
NTT東日本北海道支店		工リア	旭 川				
ビル名	春 光		描名 区間	近文公園幹	図番	4	

部分修正	管理No	施工年月日	理 由	責任者	施工会社	その他
	* 9					
	* 10					
	* 11					
	* 12					

部分修正	固定使用者欄				
	管理No	施工年月日	理 由	責任者	その他
	* A		立会業務		設備管理
	* B		現況調査		設備管理
	* C	H22. 8	PR整備	伊 藤	設備管理

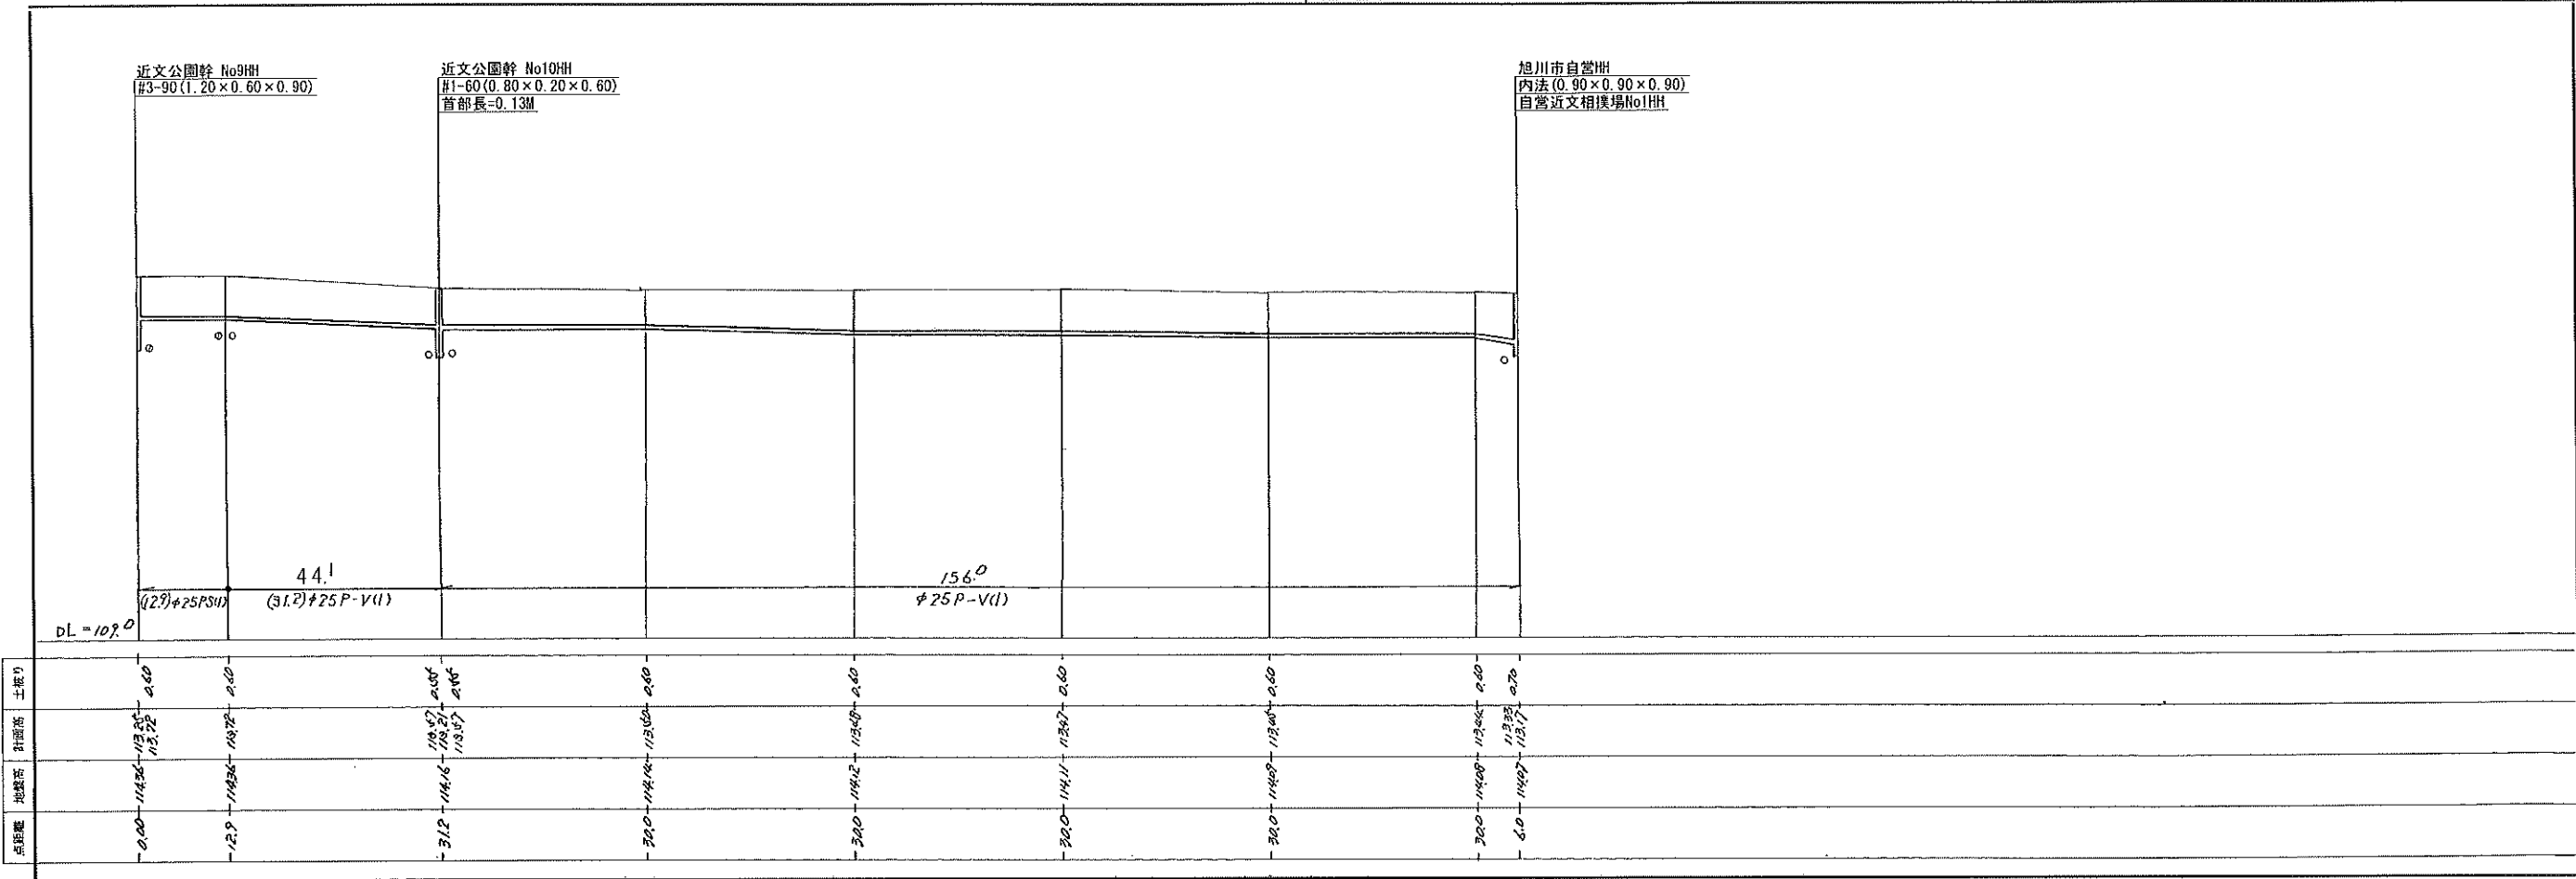


部分修正	管理No	施工年月日	理由	責任者	施工会社	その他
	* 1	H18. 1	現況調査	内 村		
	* 2					
	* 3					
	* 4					

部分修正	管理No	施工年月日	理由	責任者	施工会社	その他
	* 5					
	* 6					
	* 7					
	* 8					

部分修正	管理No	施工年月日	理由	責任者	施工会社	その他
	* 9					
	* 10					
	* 11					
	* 12					


部分修正	管理No	施工年月日	理由	責任者	施工会社	その他
	* A		立会乗務			道路管理
	* B		現況調査			道路管理
	* C	H22. 8	PR整備	伊 藤		道路管理

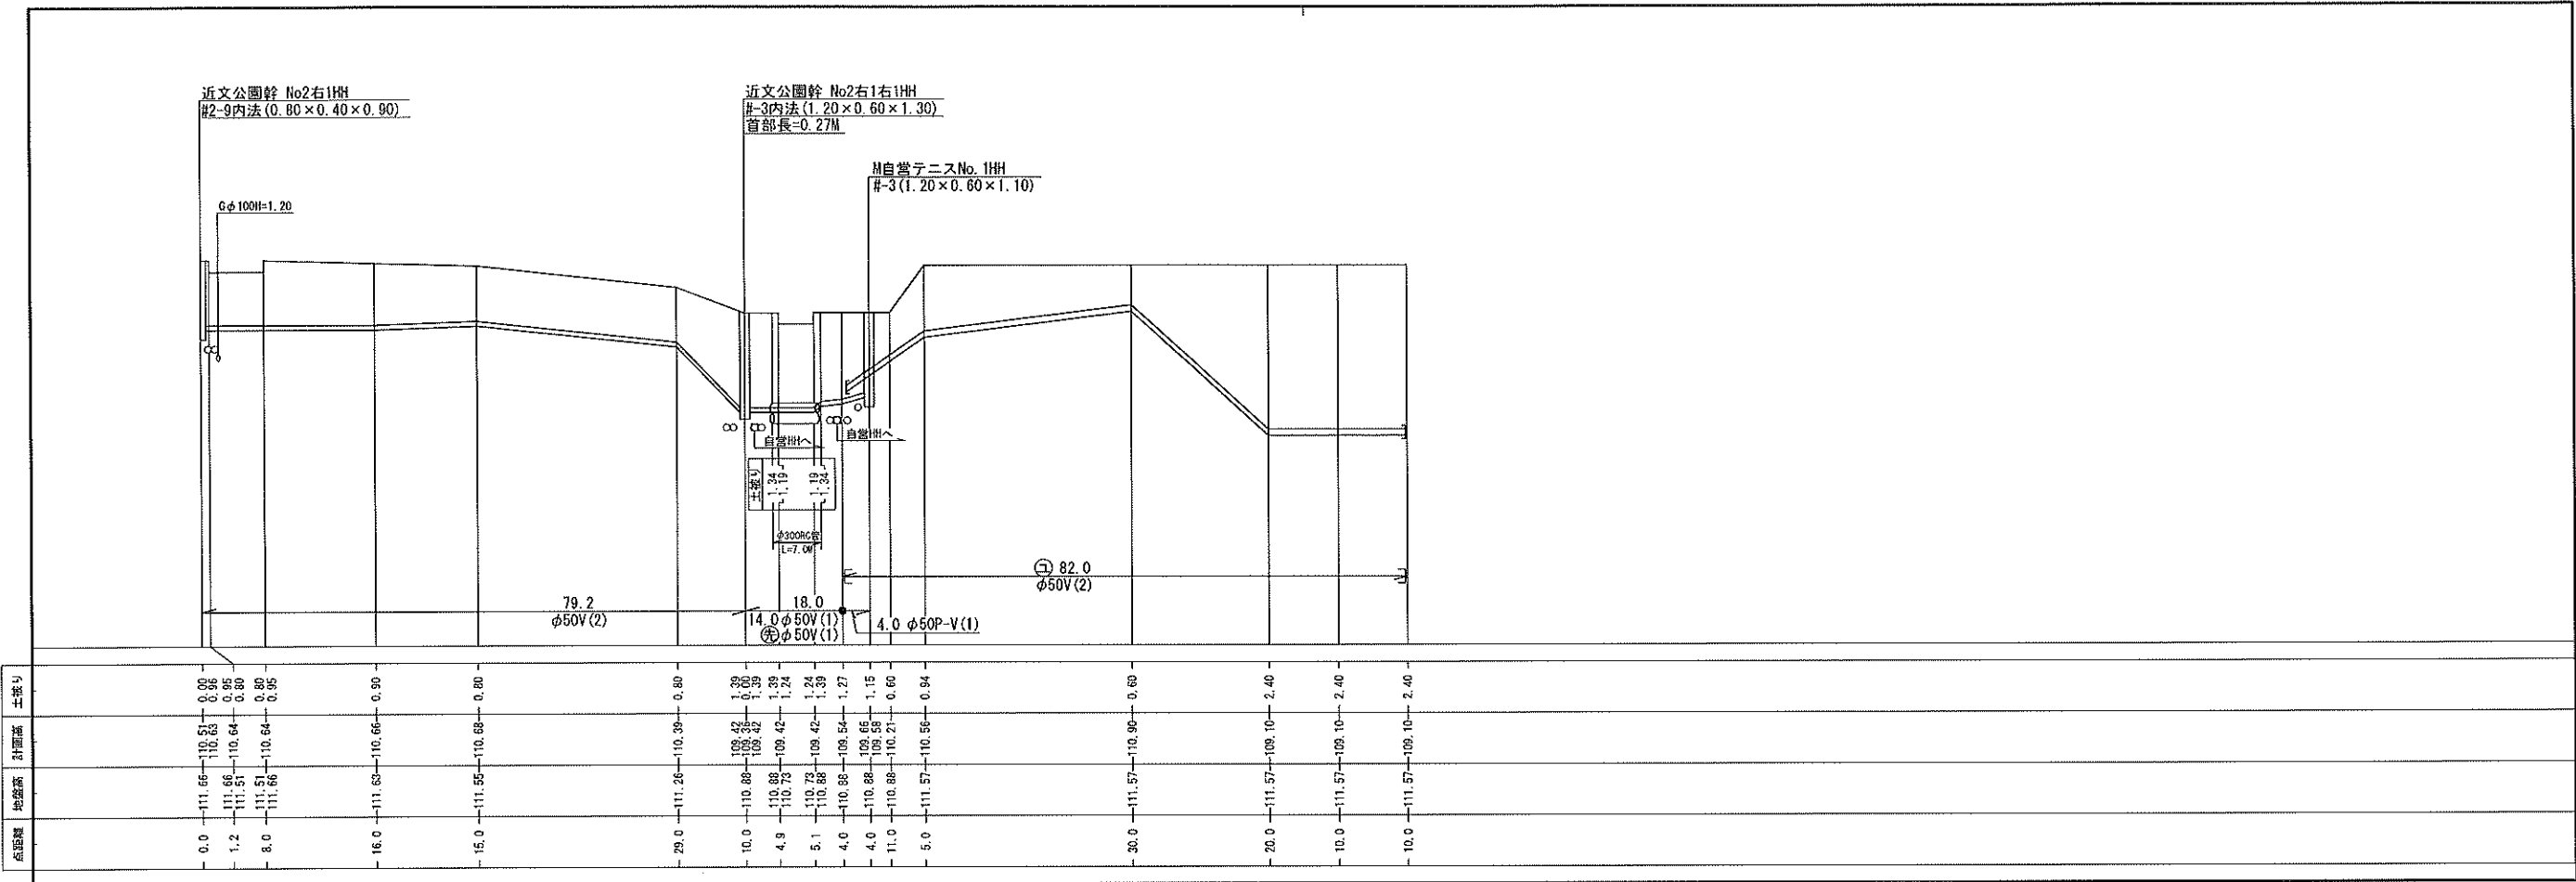

施工年月	理由	責任者	施工会社	その他
S63.12	■完成図面交付(※)	内 村		
H18.1	現状調査	内 村		

施工年月	理由	責任者	施工会社	その他

作	年月	S59.11	縮尺	縦: 1/500	横: 1/500	回 名	P. R. 40. 34 (地下配)
成	理由	新規	エリア	旭 川			縦 断 図
ビル名	春 光	緑名	近文公園幹	図番	7		

施工年月	理由	責任者	施工会社	その他

管理No	竣工年月	理 由	責任者	その他
* A		立会業務		設備管理
* B		現状調査		設備管理
* C	R 3. 8	PR整備	椿 田	設備管理